

# Департамент градостроительства и земельных отношений администрации города Оренбурга

#### РАЗРЕШЕНИЕ НА ВВОД В ЭКСПЛУАТАЦИЮ

стр. <u>1</u>

1.1. Дата разрешения на ввод объекта в	
эксплуатацию:	11.06.2024
1.2. Номер разрешения на ввод объекта в эксплуатацию:	56-44-001-2022
1.3. Наименование органа (организации):	Департамент градостроительства и земельных отношений администрации города Оренбурга
1.4. Дата внесения изменений или исправлений:	
Раздел 2. Информация	н о застройщике
2.1. Сведения о физическом лице или индивидуалы	ном предпринимателе:
2.1.1. Фамилия:	
2.1.2. Имя:	
2.1.3. Отчество:	
2.1.4. ИНН:	
2.1.5. ОГРНИП:	
2.2. Сведения о юридическом лице:	
2.2.1. Полное наименование:	' Общество с ограниченной
	ответственностью «Специализированный
	застройщик «РеалСтрой», генеральный
	директор Какауридзе Каха Шалвович;
	адрес: г. Оренбург, Шарлыкское шоссе,
	домовладение 1, офис 318, тел:
	8961-929-48-82
2.2.2. ИНН:	5610140914
2.2.3. ОГРН:	1115658022974
Раздел 3. Информация об объекте н	сапитального строительства
3.1. Наименование объекта капитального	4-х этажный жилой дом, расположенный
строительства (этапа) в соответствии с проектной	(кад. № 56:44:0310002:1119)
документацией:	по пер. Станочному в г. Оренбурге.
(Section 2) and the second section is a second seco	Жилой дом № 1
3.2. Вид выполненных работ в отношении объекта капитального строительства:	• строительство
3.3. Адрес (местоположение) объекта капитального	строительства
3.3.1. Субъект Российской Федерации:	Оренбургская область
3.3.2. Муниципальный район, муниципальный	* · · · · · · · · · · · · · · · · · · ·
округ, городской округ или внутригородская	муниципан нас объестом
герритория (для городов федерального значения) в	муниципальное образование
составе субъекта Российской Федерации,	«город Оренбург»
федеральная территория: 3.3.3. Городское или сельское поселение в составе	

муниципального района (для муниципального	
района) или внутригородского района городского	
округа (за исключением зданий, строений,	
сооружений, расположенных на федеральных	
территориях):	On overy
3.3.4. Тип и наименование населенного пункта:	город Оренбург
3.3.5. Наименование элемента планировочной	Северный округ, Промышленный район
структуры:	
3.3.6. Наименование элемента улично-дорожной	переулок Станочный
сети:	
3.3.7. Тип и номер здания (сооружения):	
Раздел 4. Информация о з	вемельном участке
4.1. Кадастровый номер земельного участка (земельных участков), в границах которого	56:44:0310002:1119
(которых) расположен объект капитального строительства:	30.11.0310002.1119
Раздел 5. Сведения о разрешении на стро осуществлялось строительство, реконструкци	ительство, на основании которого я объекта капитального строительства
5.1. Дата разрешения на строительство:	12.01.2022
<ul><li>5.1. Дата разрешения на строительство.</li><li>5.2. Номер разрешения на строительство:</li></ul>	56-301000-001-2022
5.3. Наименование органа (организации),	Департамент градостроительства и
выдавшего разрешение на строительство:	земельных отношений администрации
выдавшего разрешение на строительство.	города Оренбурга
Раздел 6. Фактические показатели объекта ка	* * * * * * * * * * * * * * * * * * * *
техническом	
6. Наименование объекта капитального	4-х этажный жилой дом, расположенный
строительства, предусмотренного проектной	(кад. № 56:44:0310002:1119)
документацией:	ло пер. Станочному в г. Оренбурге.
	Жилой дом № 1
6. 1. Вид объекта капитального строительства:	
	многоквартирный дом
6. 2. Назначение объекта:	многоквартирный дом жилое





6. 12. Количество машино-мест (штук):	
6. 13. Количество этажей:	5
6. 14. в том числе, количество подземных этажей:	1
6. 15. Вместимость (человек):	
6.16. Высота (м):	
6. 17. Класс энергической эффективности (при наличии):	В-высокий
6.18. Иные показатели:	
Площадь мест общего пользования (кв. м.);	629,8
Общая площадь жилых помещений (за	
исключением балконов) (кв. м);	1480,9
Площадь балконов с понижающим	
коэффициентом 0,3 (кв.м.);	10,8
Количество квартир – всего (шт.), в том числе:	32
- 1-комнатные (шт.);	16
- 2-комнатные (шт.);	16
Площадь квартир (кв. м),	1480,9
в том числе:	500.0
- 1-комнатные (кв. м);	699,8
- 2-комнатные (кв.м);	781,1
Строительный объем всего (куб. м);	8479,7
в т. ч. подземной части (куб. м);	1889,4
Материалы фундаментов	Монолитная железобетонная плита
Материалы стен	Кирпичные
Материалы перекрытий	Железобетонные панели
Материалы кровли	Гидроизоляционное покрытие
Площадь жилых помещений (за исключением	
балконов, лоджий, веранд и террас):	

Номер квартиры	Этаж	, Ед. изм.	Площадь квартиры
1	1	KB.M.	43,9
2	1	KB.M.	48,6
3	1	KB.M.	49,9
4	1	KB.M.	44,0
5	2	KB.M.	44,0
6	2	KB.M.	48,1
7	2	KB.M.	49,4
8	2	KB.M.	43,8
9	3	KB.M.	43,9
10	3	KB.M.	48,6
11	3	KB.M.	49,4
12	3	KB.M.	43,7
13	4	кв.м.	44,3
14	4	KB.M.	48,2
15	4	кв.м.	49,7
16	4	кв.м.	43,9
17	1	кв.м.	43,4
18	1	кв.м.	47,6
19	1	кв.м.	49,8
20	1	KB.M.	43,6

21	2	КВ.М.	43,6	
22	2	КВ.М.	47,5	
23	2	KB.M.	49,4	
24	2	КВ.М.	43,5	
25	3	КВ.М.	43,5	
26	3	КВ.М.	47,5	
27	3	KB.M.	49,6	
28	3	KB.M.	43,5	
29	4	KB.M.	43,5	
30	4	KB.M.	47,6	
31	4	KB.M.	50,2	
32	4	KB.M.	43,7	
6.19. Дата подготовки техн	ического плана:	05.06.2024		
6. 20. Страховой номер инд счета кадастрового инжене технический план:		144-29	3-559 71	

Заместитель начальника		
департамента - начальник		16
управления градостроительства и	To the second se	
землепользования	( Nomaco)	В. В. Лошаков
должность уполномоченного лица	подпись	инициалы, фамилия
органа (организации),		
осуществляющего выдачу	N	
разрешения на строительство		



#### ТЕХНИЧЕСКИЙ ПЛАН

#### здания

(вид объекта недвижимости, в отношении которого подготовлен технический план, в родительном падеже)

Дата подготовки технического плана: <u>05-06-2024</u> (число, месяц, год)

#### Общие сведения о кадастровых работах

1. Технический план подготовлен в результате выполнения кадастровых работ в связи с: Созданием многоквартирного дома, расположенного по адресу: Российская Федерация, Оренбургская область, город Оренбург городской округ, город Оренбург, переулок Станочный и 32 квартир в нем

#### 2. Сведения о заказчике кадастровых работ

В отношении физического лица:

фамилия, имя, отчество (последнее – при наличии) физического лица -

страховой номер индивидуального лицевого счета в системе обязательного пенсионного страхования Российской Федерации (СНИЛС) -

наименование и реквизиты документа, удостоверяющего личность -

адрес постоянного места жительства или преимущественного пребывания -

В отношении юридического лица, органа государственной власти, органа местного самоуправления:

полное или сокращенное (в случае, если имеется) наименование Общество с ограниченной ответственностью "Специализированный застройщик "Реалстрой"

основной государственный регистрационный номер 1115658022974

идентификационный номер налогоплательщика 5610140914

В отношении иностранного юридического лица:

полное наименование -

страна регистрации (инкорпорации) -

#### 3. Сведения о кадастровом инженере

Фамилия, имя, отчество (последнее – при наличии) Алибаев Артур Гарифуллаевич

Основной государственный регистрационный номер кадастрового инженера – индивидуального предпринимателя (ОГРНИП): 320565800025510

Страховой номер индивидуального лицевого счета 144-293-559 71

Уникальный реестровый номер в реестре саморегулируемой организации кадастровых инженеров и дата внесения сведений о физическом лице в такой реестр <u>956</u>

Полное или сокращенное (в случае, если имеется) наименование саморегулируемой организации кадастровых инженеров, членом которой является кадастровый инженер <u>Ассоциация Гильдия Кадастровых</u> Инженеров

Контактный телефон 89023654272

Почтовый адрес и адрес электронной почты, по которым осуществляется связь с кадастровым инженером <u>Оренбургская область, Оренбургский район, село Подгородняя Покровка, улица</u> <u>Самарская, д 66, alibaev2006@yandex.ru</u>

Полное или (в случае, если имеется) сокращенное наименование юридического лица, если кадастровый инженер является работником юридического лица, адрес юридического лица Наименование, номер и дата документа, на основании которого выполняются кадастровые работы Договор №50/24 21-03-2024 г.

			Исход	цные дан	ные				
	1. Перечень	документов,	использон	занных пр	и подгото	вке технич	еского пла	на	
№ п/ п	Вид	Вид Дата		Іомер	Наиме	нование	Иные о	сведения	
1	2	3		4		5	6		
	Выписка из Единого государственного реестра недвижимости об основных характеристиках и зарегистрированн ых правах на объект недвижимости	венного ости об стиках и прованн на		001/2024- 148155466		Выписка из Единого государственного реестра недвижимости об основных характеристиках и зарегистрированных правах на объект недвижимости			
	Проект	01.07.2021	07.2021 б/н		Проект				
3	Разрешение на строительство	12.01.2022	56-3010000- 001-2022		Разрешение на строительство		-		
	Выписка координат из каталога геодезических пунктов	27.10.2023	170- 3370:	3/2023-B	Выписка коо каталога геодезическа пунктов		3 -		
	Срепеци	я о пункта	у геолези	пеской с	ети и спа	летрау из	менеций		
	Сведени				сти и срс (езической		<u> мерении</u>		
№ п/ п	Вид геодезичес-кой сети	Название пункта геодезическ	Система координа т пункта	Коорд	цинаты кта, м	Дата обсл	едования (		
		ой сети и тип знака	геодези- ческой сети	X	Y	Сведе наружно го знака	ения о сост центра пункта	марки	
1	2	3	4	5	6	пункта 7	8	9	
	Государственна	Карьер, Пирамида	MCK-56	434463.6	2313812. 04	сохранил	сохранил	сохранила	
2	я геодезическая сеть	Кушкуль (Дальняя Каргалинска я), Пирамида	MCK-56	437344.1	2309796. 94	сохранил ся	сохранил ся	сохранила сь	
3	Государственна я геодезическая	Качкарский Мар,	MCK-56	431992.6	2310891. 74	утрачен	сохранил ся	сохранила сь	

### 2. Сведения об использованных средствах измерений:

сеть

Пирамида

№ п/ п	Наименование и обозначение типа средства измерений — прибора (инструмента, аппаратуры)	Заводской или серийный номер средства измерений	Реквизиты свидетельства о поверке прибора (инструмента, аппаратуры) (при наличии) и (или) срок действия поверки
1	2	3	4

1	Аппаратура геодезическая спутниковая EFT M1 GNSS	С-ГСХ/05-03-2024/321605527 от 05.03.2024
- 11	Аппаратура геодезическая спутниковая EFT RS2	С-ГСХ/10-01-2024/306720563 от 10.01.2024

#### Описание местоположения объекта недвижимости

## 1. Описание местоположения здания, сооружения, объекта незавершенного строительства в границах земельного участка

1.1. Сведения о характерных точках контура объекта недвижимости

Систе	Ma Ko	ординат МСК			TUTKAA	Kuniy	ра ооъекта недвижи	Зона №	2	
Ном ер конт ура	Тип	Номера характерны х точек контура	Метод определ ения координ ат	Коорд	инаты, м	R, м	Формулы, применен-ные для расчета средней квадрати-ческой погреш-ности определе-ния координат характер-ных точек контура (Mt), м	Средняя квадрати -ческая погрешн ость определе ния координа т характер ных точек контура (Mt), м	Глу на выс а,	а, сот м
	_			X	Y		_		H <sub>1</sub>	H <sub>2</sub>
-	Назе мный Назе мный	2	4 Метод спутник овых геодезич еских измерен ий (определ ений) Метод спутник овых геодезич еских измерен ий (определ ений)	43191 0.61 43189 3.44	230233 7.86 230234 6.85	-	8 $Mt = \sqrt{(Mo^2 + M1^2)} = \sqrt{(0.07^2 + 0.07^2)} = 0.10$ $Mt = \sqrt{(Mo^2 + M1^2)} = \sqrt{(0.07^2 + 0.07^2)} = 0.10$	0.10	-	-
-	Назе мный	3	Метод спутник овых геодезич еских измерен ий (определ ений)	43189 3.14	230234 6.28	-	$Mt = \sqrt{(Mo^2 + M1^2)} = \sqrt{(0.07^2 + 0.07^2)} = 0.10$	0.10	-	-
-	Назе мный	4	Метод спутник овых геодезич еских	43187 6.83	230235 4.89	-	$Mt = \sqrt{(Mo^2 + M1^2)} = \sqrt{(0.07^2 + 0.07^2)} = 0.10$	0.10	-	-

			T	1	1	1	T	T		
			измерен							
			ий							
			(определ							
			ений)							
-	Назе	5	Метод	43187	230234	-	$Mt = \sqrt{(Mo^2 + M1^2)} = (Mo^$	0.10	-	-
	мный		спутник	0.07	2.03		$0.07^2+0.07^2$ )=0.10			
			овых							
			геодезич							
			еских							
			измерен							
			ий							
			(определ							
	Hana		ений)	42107	220222		M4-2/(M-2+M12)-2/(	0.10		
-	Назе	6	Метод	43187	230233	-	$Mt = \sqrt{(Mo^2 + M1^2)} = (Mo^$	0.10	-	-
	мный		спутник	7.13	8.31		$0.07^2+0.07^2$ =0.10			
			ОВЫХ							
			геодезич еских							
			измерен							
			измерен							
			(определ							
			ений)							
_	Назе	7	Метод	43187	230233	_	$Mt = \sqrt{(Mo^2 + M1^2)} = (Mo^$	0.10	<del> </del>	_
	мный	•	спутник	5.95	6.05		$0.07^2 + 0.07^2 = 0.10$	0,10		
			овых				,			
			геодезич							
			еских							
			измерен							
			ий							
			(определ							
			ений)							
-	Назе	8	Метод	43187	230233	_	$Mt = \sqrt{(Mo^2 + M1^2)} = (Mo^$	0.10	-	-
	мный		спутник	8.92	4.50		$0.07^2+0.07^2$ )=0.10			
			овых							
			геодезич							
			еских							
			измерен							
			ий							
			(определ							
	TT	0	ений)	42100	220222		N4 . (N4 2   N412) . /(	0.10		
-	Назе	9	Метод	43188	230233 6.75	-	$Mt = \sqrt{(Mo^2 + M1^2)} = (Mo^$	0.10	-	-
	мный		спутник	0.10	0.73		$0.07^2 + 0.07^2 = 0.10$			
			ОВЫХ							
			геодезич еских							
			измерен							
			измерен							
			(определ							
			ений)							
_	Назе	10	Метод	43188	230233	_	$Mt = \sqrt{(Mo^2 + M1^2)} = (Mo^$	0.10	† <u>-</u>	_
	мный	-	спутник	1.98	5.76		$0.07^2 + 0.07^2 = 0.10$			
			овых							
			геодезич							
			еских							
			измерен							
					•		•			

					T				1	
			ий							
			(определ							
			ений)							
-	Назе	11	Метод	43188	230233	-	$Mt = \sqrt{(Mo^2 + M1^2)} = \sqrt{(Mo^2 + M1^2)}$	0.10	-	_
	мный		спутник	1.26	4.41		$0.07^2 + 0.07^2 = 0.10$			
			овых				,			
			геодезич							
			еских							
			измерен							
			ий							
			(определ							
			ений)							
_	Назе	12	Метод	43188	230233	_	$Mt = \sqrt{(Mo^2 + M1^2)} = \sqrt{(Mo^2 + M1^2)}$	0.10	<del>  _  </del>	_
	мный	12	спутник	6.13	1.79		$0.07^2 + 0.07^2 = 0.10$	0.10		_
	МПЫИ		ОВЫХ	0.13	1.//		0.07 +0.07 )=0.10			
			геодезич							
			еских							
			измерен							
			измерен							
			(определ							
			ений)							
	Назе	13	Метод	43188	230233	_	$Mt = \sqrt{(Mo^2 + M1^2)} = (Mo^$	0.10		
-	иный Мный	13	спутник	6.87	3.19	_	$0.07^2 + 0.07^2 = 0.10$	0.10	-	_
	МНЫИ		ОВЫХ	0.67	3.19		0.07 +0.07 )=0.10			
			геодезич							
			еских							
			измерен ий							
			(определ ений)							
	Назе	14	Метод	43188	230233	_	$Mt = \sqrt{(Mo^2 + M1^2)} = \sqrt{(Mo^2 + M1^2)}$	0.10	<del>  _</del>	
_	иный Мный	14		7.15	3.05	_	$0.07^2 + 0.07^2 = 0.10$	0.10	-	-
	МНЫИ		спутник	7.13	3.03		0.07 +0.07 )=0.10			
			ОВЫХ							
			геодезич еских							
			измерен							
			ИЙ							
			(определ							
	Цара	15	ений)	12100	220222		Mt-1/(Ma2+M12)-1/	0.10	1	
-	Назе	13	Метод	43188	230233	-	$Mt = \sqrt{(Mo^2 + M1^2)} = ($	0.10	-	-
	мный		спутник	7.45	3.62		$0.07^2 + 0.07^2 = 0.10$			
			ОВЫХ							
			геодезич							
			еских							
			измерен							
			ий							
			(определ							
	Hani	1.6	ений)	12100	220222		M+-1/M-2+N/12) 1/	0.10		
-	Назе	16	Метод	43189	230233	_	$Mt = \sqrt{(Mo^2 + M1^2)} = ($	0.10	-	-
	мный		спутник	3.78	0.27		$0.07^2 + 0.07^2 = 0.10$			
			ОВЫХ							
			геодезич							
			еских							
			измерен							
			ий							

			Tz	1	T	I	1		1	
			(определ							
			ений)							
-	Назе	17	Метод	43189	230232	-	$Mt = \sqrt{(Mo^2 + M1^2)} = (Mo^$	0.10	-	-
	мный		спутник	2.60	8.03		$0.07^2+0.07^2$ )=0.10			
			овых							
			геодезич							
			еских							
			измерен							
			ий							
			(определ							
			ений)							
_	Назе	18	Метод	43189	230232	_	$Mt = \sqrt{(Mo^2 + M1^2)} = (Mo^$	0.10	_	_
	мный	10	спутник	5.54	6.46		$0.07^2 + 0.07^2 = 0.10$	0.10		
	I IIII		ОВЫХ	3.3 .	0.10		0.07 - 0.07 ) 0.10			
			геодезич							
			еских							
			измерен							
			ий							
			(определ							
			ений)							
	Назе	19	Метод	43189	230232	_	$Mt = \sqrt{(Mo^2 + M1^2)} = (Mo^$	0.10		
_	1	19			8.71	_		0.10	-	-
	мный		спутник	6.75	0.71		$0.07^2 + 0.07^2 = 0.10$			
			овых							
			геодезич							
			еских							
			измерен							
			ий							
			(определ							
	**	20	ений)	42100	220222		3.5. (3.5.2.3.512) (	0.10		
-	Назе	20	Метод	43189	230232	-	$Mt = \sqrt{(Mo^2 + M1^2)} = (Mo^$	0.10	-	-
	мный		спутник	8.62	7.71		$0.07^2 + 0.07^2 = 0.10$			
			овых							
			геодезич							
			еских							
			измерен							
			ий							
			(определ							
			ений)							
-	Назе	21	Метод	43189	230232	-	$Mt = \sqrt{(Mo^2 + M1^2)} = (Mo^$	0.10	-	-
	мный		спутник	7.93	6.41		$0.07^2+0.07^2$ )=0.10			
			овых							
			геодезич							
			еских							
			измерен							
			ий							
			(определ							
			ений)							
-	Назе	22	Метод	43190	230232	-	$Mt = \sqrt{(Mo^2 + M1^2)} = (Mo^$	0.10	-	-
	мный		спутник	2.61	3.86		$0.07^2 + 0.07^2 = 0.10$			
			овых				,			
			геодезич							
			еских							
			измерен							
			ий							
			(определ							
	I		(определ	ı	1	1			<u> </u>	ı

			ений)							
-	Назе мный	23	Метод спутник овых геодезич еских измерен ий (определ ений)	43190 3.33	230232 5.23	_	$Mt = \sqrt{(Mo^2 + M1^2)} = \sqrt{(0.07^2 + 0.07^2)} = 0.10$	0.10	-	-
-	Назе	24	Метод спутник овых геодезич еских измерен ий (определ ений)	43190 3.79	230232 4.98	-	$Mt = \sqrt{(Mo^2 + M1^2)} = \sqrt{(0.07^2 + 0.07^2)} = 0.10$	0.10	-	-
-	Назе мный	1	Метод спутник овых геодезич еских измерен ий (определ ений)	43191 0.61	230233 7.86	-	$Mt = \sqrt{(Mo^2 + M1^2)} = \sqrt{(0.07^2 + 0.07^2)} = 0.10$	0.10	-	-
	-	-		-	-			-	-	-

### 1.2. Сведения о предельных глубине и высоте конструктивных элементов объекта недвижимости

Предельная глубина конструктивных элементов	
объекта недвижимости, м	
Предельная высота конструктивных элементов	
объекта недвижимости, м	

## 1.3. Сведения о характерных точках пересечения контура объекта недвижимости с контуром (контурами) иных зданий, сооружений, объектов незавершенного строительства

Сист	ема коордиі	нат -					Зона	<b>№</b> <u>-</u>		
					ордина ъь, м	Формулы, примененн ые для расчета	Средняя	выс	бина , сота, м	Кадаст ровый номер
Ном ер конт ура	Тип контура	Номера характе рных точек контур а	Метод опред елени я коорд инат	X	Y	средней квадратич еской погрешнос ти определен ия координат характерн ых точек контура	квадратическая погрешность определения координат характерных точек контура (M <sub>t</sub> ), м	Н1	H <sub>2</sub>	

						(N	It), м				
1	2	3	4	5	6		7	8	9	10	11
-	_	-	-	-	-	-		-	-	-	-
			2. Описан	ние м	1естоп	оложе	ния ма	шино-места			
			Обоз	наче	ние ма	шино-	места (н	номер) <u>–</u>			
			2	.1. C	ведени	ия о ра	асстоян	иях			
2.1.1	. Сведения о	рассто	то хвинк	спец			ток до х	характерных точек	граг	ниц м	ашино-
			1			места			1		
$N_{2}$	п/п специаль	ьной	№ п/п ха	арак	герной	і точк	и грани	ицы машино-места	P	ассто	яние, м
	метки										
	1						2			•	3
•			-						-		
								точками границ ма			
	характерной		N п/п ха	ракт	герной	точкі	и грани	щы машино-места	P	ассто	яние, м
грані	ицы машино	-места					•				•
	1						2			•	3
•	2.2		-					-	-		
	2.2	. Свед <del>с</del>					альных	меток (при наличи	ш)		
			l t	Koop,	динаті	ы, м		Формулы,	_	_	едняя
								примененные для	4	квадј	ратическ
								расчета средней			ая
NI.	_/							квадратической	1 -		ешность
11 1	п/п специаль	нои						погрешности	определо		
	метки							определения			рдинат
								координат специальных мето	$(M_t), N$		it), M
								(Mt), м	K		
			X			Y		(MIL), M			
	1		2			3		4			5
								<del>_</del>			<u> </u>
2 3	Свеления о	vanakt	ENHLIV TO	ukav		и пом	ешенис	- н, в котором распол	OWE	- ил ма	шино-
2.0	. Сведения о	Aapaki	сриых то	INAA		место	сщения	i, b koropom paciiosi	OMC	iio ma	mmio-
						10010		Формулы,			
								примененные для	.	Сp	едняя
								расчета средней		квадј	ратическ
								квадратической			ая
Hon	иера характеј	рных	Į.	Soon	динаті	LI M		погрешности	и погрешно		ешность
	точек грани		1	roop,		J19 171		определения		-	деления
	помещения						координат			рдинат	
							характерных точе	K	_	ктерных	
							контура (Mt), м		к (Mt), м		
			X			Y		- V 1 · · · · · · · · · · · · · · · · · ·			
	1		2			3		4			5
	-		<u> </u>			-					_
			!				ļ				

	Характеристики объекта недвижимости					
No	Наименование	•				
п/п	характеристики	Значение характеристики				
1	2	3				
	Вид объекта	Здание				
1	недвижимости	SAMIN				
_	Кадастровый номер	-				
2	объекта недвижимости					
	Ранее присвоенный	-				
	государственный					
	учетный номер объекта					
3	недвижимости					
	(кадастровый,					
	инвентарный или					
	условный номер)					
	Кадастровые номера	56:44:0310002:1406				
	исходного(ых)					
	объекта(ов)					
4	недвижимости (из					
	которого (которых)					
	образован объект					
	недвижимости)					
	Номер кадастрового	56:44:0310002				
	квартала (кадастровых					
5	кварталов), в пределах					
3	которого (которых)					
	расположен объект					
	недвижимости					
5.1	Номера кадастровых					
3.1	округов					
	Кадастровые номера	-				
	иных объектов					
6	недвижимости, в					
	границах которых или					
	в которых расположен					
	объект недвижимости					
	Кадастровый номер	56:44:0310002:1119				
	земельного участка					
	(земельных участков), в					
6.1	границах которого					
V.1	(которых) расположены					
	здание, сооружение или					
	объект незавершенного					
	строительства					
	Кадастровый номер	-				
	здания или сооружения,					
6.2	в котором расположено					
	помещение или					
	машино-место					
_	Кадастровый номер	-				
6.3	квартиры, в которой					
	расположена комната					
6.4	Кадастровые номера	-				
0.7	помещений, машино-					

	мест, расположенных в	
	здании, сооружении	
	Кадастровый номер	-
	единого недвижимого	
	комплекса или	
	предприятия как	
	имущественного	
	комплекса, если объект	
	недвижимости входит в	
7	состав таких объектов	
	и (или) право на него (в	
	том числе право	
	аренды) входит в состав	
	предприятия	
	как имущественного	
	комплекса	
	Адрес объекта	Российская Федерация, Оренбургская область, город
	недвижимости	Оренбург городской округ, город Оренбург, переулок
	подвижнийсти	Станочный
	Местоположение объекта	Российская Федерация, Оренбургская область, город
8		Оренбург городской округ, город Оренбург, переулок
0	недвижимости	Станочный
	П	Станочный
	Дополнение	-
	местоположения объекта	
	недвижимости	
	Наименование водного	-
	объекта, на котором (в	
	акватории или части	
9	акватории которого)	
	расположено	
	гидротехническое	
	сооружение	
	Назначение здания,	Многоквартирный дом
	сооружения,	
	помещения, единого	
10	недвижимого комплекса	
	Проектируемое	-
	назначение объекта	
	незавершенного	
	строительства	
	Вид (виды)	-
11	разрешенного	
'1	использования объекта	
	недвижимости	
	Наименование здания,	-
12	сооружения,	
12	помещения, единого	
	недвижимого комплекса	
	Количество этажей	5
13	объекта недвижимости	
	в том числе подземных	1
1.4	Материал наружных	Кирпичные
14	стен здания	
	j r i	

	T.	
	Год ввода объекта	-
	недвижимости в	
15	эксплуатацию по	
	завершении его	
	строительства	
	Год завершения	2024
16	строительства объекта	
	недвижимости	
1-	Век (период) постройки	-
17	объекта недвижимости	
	Площадь объекта	2403.4
	недвижимости ( $P$ ), $M^2$ ,	
	и средняя	
18	квадратическая	
	погрешность	
	ее определения, м <sup>2</sup>	
	Основная(ые)	-
10	характеристика(и)	
19	сооружения	
	и ее(их) значение(я)	
	Степень готовности	-
20	объекта незавершенного	
	строительства, %	
	Основная	-
	характеристика объекта	
21	незавершенного	
	строительства и ее	
	проектируемое значение	
	Номер, тип этажа, на	
	котором (которых)	
22	расположено	
	помещение	
	Номер, тип этажа, на	-
23	котором расположено	
	машино-место	
-	Обозначение (номер)	_
	помещения, машино-	
24	места на поэтажном	
	плане	
-		
	Вид жилого помещения (квартира, комната (в	
	квартира, комната (в квартире), если жилое	
25	помещение	
	расположено в	
	многоквартирном доме	
	Сведения о том, что	
	помещение	
	предназначено для обслуживания всех	
26	остальных помещений	
20	и (или) машино-мест в	
	здании, сооружении	
	или помещение относится к общему	
	относится к оощему	

	нмуностру			
	имуществу в многоквартирном			
	доме			
	Сведения об отнесении	_		
	помещения			
	к специализированному			
	жилищному фонду или			
27	к жилым помещениям			
27	наемного дома			
	социального			
	использования или			
	наемного дома			
	коммерческого			
	использования	70		T2
	Сведения об объектах	No	Вид объекта	Кадастровый
	недвижимости,	п/п	недвижимости	номер
	входящих в состав	-	-	-
28	единого недвижимого	-	-	-
	комплекса			
	(включаемых и (или)			
	исключаемых из его			
	состава)			_
	Сведения об объектах	<b>№</b>	Вид объекта	Тип
	недвижимости,	п/п	недвижимости	и значение
29	входящих в состав			основной
	сооружения,			характеристи-ки
	представляющего собой			
	сложную вещь			
	Сведения о включении	-		
	объекта недвижимости			
	в единый			
20	государственный реестр			
30	объектов культурного			
	наследия (памятников			
	истории			
	и культуры) народов			
	Российской Федерации			
	Регистрационный номер,	-		
	вид и наименование			
	объекта недвижимости в			
	едином государственном			
	реестре объектов			
	культурного наследия			
	(памятников истории и			
20.1	культуры) народов			
30.1	Российской Федерации			
	либо регистрационный			
	номер учетной карты			
	объекта,			
	представляющего собой			
	историко-культурную			
	ценность, вид и			
	наименование			
	выявленного объекта			

	культурного наследия
	Реквизиты решений
	Правительства
	Российской Федерации,
	органов охраны
	объектов культурного
	наследия о включении
	объекта недвижимости в
	единый государственный
	реестр объектов
30.2	культурного наследия
	(памятников истории и
	культуры) народов
	Российской Федерации
	либо об отнесении
	объекта недвижимости к
	выявленным объектам
	культурного наследия,
	подлежащим
	государственной охране
	Реквизиты документа, на
	основании которого
	установлены требования
	к сохранению,
	содержанию и
	использованию объектов
	культурного наследия
30.3	(памятников истории и
	культуры) народов
	Российской Федерации,
	требования к
	обеспечению доступа к
	таким объектам либо
	выявленного объекта
	культурного наследия
	культурного наследия

Характеристиі сооружении	ки всех помещений, машино-мест в здании,
	кадастровый номер здания, сооружения (при наличии)

Обозначение (номер) помещения, машино-места на плане здания, сооружения, плане этажа 1

	ровый номер	_
№ п/п	Наименование характеристики	Значение характеристики
1	2	3
1	Вид объекта недвижимости (помещение, машино-место)	помещение
2	Ранее присвоенный государственный учетный номер помещения, машино-места (кадастровый, инвентарный или условный номер)	-
3	Кадастровый номер исходного объекта недвижимости (объектов недвижимости)	-
4	Номер, тип этажа (этажей), на котором (которых) расположено помещение, машино-место	1 этаж
	Адрес помещения, машино-места	Оренбургская область, город Оренбург, переулок Станочный
5	Местоположение помещения, машино- места	Российская Федерация, Оренбургская область, город Оренбург городской округ, город Оренбург, переулок Станочный, квартира 1
	Дополнение местоположения помещения, машино-места	-
6	Площадь помещения, машино-места (Р), м2	43.9
7	Назначение помещения	жилое
8	Вид жилого помещения (квартира, комната (в квартире), если жилое помещение расположено в многоквартирном доме	Квартира
9	Вид (виды) разрешенного использования помещения	Жилое помещение
10	Наименование помещения	-
11	Кадастровый номер (при наличии) или обозначение на плане этажа (или поэтажном плане) квартиры, в которой расположена комната	-
12	Сведения об отнесении к общему имуществу в многоквартирном доме или к вспомогательным помещениям	-
13	Сведения об отнесении к специализированному жилищному фонду или к жилым помещениям наемного дома социального использования или наемного дома коммерческого использования	-

	единый государственный реестр объектов культурного наследия (памятников	
	культурного наследия (памятников истории	
	и культуры) народов Российской Федерации	
	Регистрационный номер, вид и наименование	-
	объекта недвижимости в едином	
	государственном реестре объектов	
	культурного наследия (памятников истории и	
14.1	культуры) народов Российской Федерации	
	либо регистрационный номер учетной карты	
	объекта, представляющего собой историко-	
	культурную ценность, вид и наименование	
	выявленного объекта культурного наследия	
	Реквизиты решений Правительства	-
	Российской Федерации, органов охраны	
	объектов культурного наследия о включении	
	объекта недвижимости в единый	
14.2	государственный реестр объектов	
17.2	культурного наследия (памятников истории	
	и культуры) народов Российской Федерации	
	либо об отнесении объекта недвижимости к	
	выявленным объектам культурного наследия,	
	подлежащим государственной охране	
	Характеристики всех помещений,	машино-мест в здании,
	сооружении	

Характеристик	и всех помещений	, машино-мест	в здании,
сооружении _			
	кадастровый номер	здания, сооружения (	при наличии)

K	Садаст	ровый	номер	)
r	хадаст	ровыи	номер	

№ п/п	Наименование характеристики	Значение характеристики
1	2	3
1	Вид объекта недвижимости (помещение, машино-место)	помещение
2	Ранее присвоенный государственный учетный номер помещения, машино-места (кадастровый, инвентарный или условный номер)	-
3	Кадастровый номер исходного объекта недвижимости (объектов недвижимости)	-
4	Номер, тип этажа (этажей), на котором (которых) расположено помещение, машино-место	1 этаж
	Адрес помещения, машино-места	Оренбургская область, город Оренбург, переулок Станочный
5	Местоположение помещения, машино- места	Российская Федерация, Оренбургская область, город Оренбург городской округ, город Оренбург, переулок Станочный, квартира 2
	Дополнение местоположения помещения, машино-места	-

6	Площадь помещения, машино-места (Р), м2	48.6
7	Назначение помещения	жилое
	Вид жилого помещения (квартира,	Квартира
	комната (в квартире), если жилое	
8	помещение расположено в	
	многоквартирном доме	
	Вид (виды) разрешенного использования	Жилое помещение
9	помещения	
10	Наименование помещения	-
	Кадастровый номер (при наличии) или	-
	обозначение	
11	на плане этажа (или поэтажном плане)	
	квартиры, в которой расположена	
	комната	
	Сведения об отнесении к общему	-
12	имуществу	
12	в многоквартирном доме или к	
	вспомогательным помещениям	
	Сведения об отнесении к	-
10	специализированному жилищному фонду	
13	или к жилым помещениям наемного дома	
	социального использования или наемного	
	дома коммерческого использования	
	Сведения о включении помещения в	-
	единый государственный реестр объектов	
14	культурного наследия (памятников	
	истории и культуры) народов Российской	
	Федерации	
	Регистрационный номер, вид и наименование	_
	объекта недвижимости в едином	
	государственном реестре объектов	
	культурного наследия (памятников истории и	
14.1	культуры) народов Российской Федерации	
1	либо регистрационный номер учетной карты	
	объекта, представляющего собой историко-	
	культурную ценность, вид и наименование	
	выявленного объекта культурного наследия	
	Реквизиты решений Правительства	-
	Российской Федерации, органов охраны	
	объектов культурного наследия о включении	
	объекта недвижимости в единый	
14.2	государственный реестр объектов	
17.2	культурного наследия (памятников истории	
	и культуры) народов Российской Федерации	
	либо об отнесении объекта недвижимости к	
	выявленным объектам культурного наследия,	
	подлежащим государственной охране	

Характеристики всех помещений, машино-мест в здании, сооружении	
	кадастровый номер здания, сооружения (при наличии)

Обозначение (номер) помещения, машино-места на плане здания, сооружения, плане этажа 3

№ п/п	Наименование характеристики	Значение характеристики
1	2	3
1	Вид объекта недвижимости (помещение, машино-место)	помещение
2	Ранее присвоенный государственный учетный номер помещения, машино-места (кадастровый, инвентарный или условный номер)	-
3	Кадастровый номер исходного объекта недвижимости (объектов недвижимости)	-
4	Номер, тип этажа (этажей), на котором (которых) расположено помещение, машино-место	1 этаж
	Адрес помещения, машино-места	Оренбургская область, город Оренбург, переулок Станочный
5	Местоположение помещения, машино- места	Российская Федерация, Оренбургская область, город Оренбург городской округ, город Оренбург, переулок Станочный, квартира 3
	Дополнение местоположения помещения, машино-места	-
6	Площадь помещения, машино-места (Р), м2	49.9
7	Назначение помещения	жилое
8	Вид жилого помещения (квартира, комната (в квартире), если жилое помещение расположено в многоквартирном доме	Квартира
9	Вид (виды) разрешенного использования помещения	Жилое помещение
10	Наименование помещения	-
11	Кадастровый номер (при наличии) или обозначение на плане этажа (или поэтажном плане) квартиры, в которой расположена комната	-
12	Сведения об отнесении к общему имуществу в многоквартирном доме или к вспомогательным помещениям	-
13	Сведения об отнесении к специализированному жилищному фонду или к жилым помещениям наемного дома социального использования или наемного дома коммерческого использования Сведения о включении помещения в	-

	единый государственный реестр объектов культурного наследия (памятников	
	истории	
	и культуры) народов Российской	
	Федерации	
	Регистрационный номер, вид и наименование	-
	объекта недвижимости в едином	
	государственном реестре объектов	
	культурного наследия (памятников истории и	
14.1	культуры) народов Российской Федерации	
	либо регистрационный номер учетной карты	
	объекта, представляющего собой историко-	
	культурную ценность, вид и наименование	
	выявленного объекта культурного наследия	
	Реквизиты решений Правительства	-
	Российской Федерации, органов охраны	
	объектов культурного наследия о включении	
	объекта недвижимости в единый	
14.2	государственный реестр объектов	
17.2	культурного наследия (памятников истории	
	и культуры) народов Российской Федерации	
	либо об отнесении объекта недвижимости к	
	выявленным объектам культурного наследия,	
	подлежащим государственной охране	
	Характеристики всех помещений,	машино-мест в здании,
	сооружении	

Характеристик	и всех помещений	, машино-мест	в здании,
сооружении _			
	кадастровый номер	здания, сооружения (г	три наличии)

K	Садаст	ровый	номер	)
r	хадаст	ровыи	номер	

№ п/п	Наименование характеристики	Значение характеристики
1	2	3
1	Вид объекта недвижимости (помещение, машино-место)	помещение
2	Ранее присвоенный государственный учетный номер помещения, машино-места (кадастровый, инвентарный или условный номер)	-
3	Кадастровый номер исходного объекта недвижимости (объектов недвижимости)	-
4	Номер, тип этажа (этажей), на котором (которых) расположено помещение, машино-место	1 этаж
	Адрес помещения, машино-места	Оренбургская область, город Оренбург, переулок Станочный
5	<b>Местоположение помещения, машино-</b> <b>места</b>	Российская Федерация, Оренбургская область, город Оренбург городской округ, город Оренбург, переулок Станочный, квартира 4
	Дополнение местоположения помещения, машино-места	-

6	Площадь помещения, машино-места (Р), м2	44.0
7	Назначение помещения	жилое
	Вид жилого помещения (квартира,	Квартира
	комната (в квартире), если жилое	
8	помещение расположено в	
	многоквартирном доме	
	Вид (виды) разрешенного использования	Жилое помещение
9	помещения	
10	Наименование помещения	-
	Кадастровый номер (при наличии) или	-
	обозначение	
11	на плане этажа (или поэтажном плане)	
	квартиры, в которой расположена	
	комната	
	Сведения об отнесении к общему	-
12	имуществу	
12	в многоквартирном доме или к	
	вспомогательным помещениям	
	Сведения об отнесении к	-
	специализированному жилищному фонду	
13	или к жилым помещениям наемного дома	
	социального использования или наемного	
	дома коммерческого использования	
	Сведения о включении помещения в	-
	единый государственный реестр объектов	
14	культурного наследия (памятников	
	истории	
	и культуры) народов Российской	
	Федерации	
	Регистрационный номер, вид и наименование	-
	объекта недвижимости в едином	
	государственном реестре объектов	
14.1	культурного наследия (памятников истории и	
14.1	культуры) народов Российской Федерации либо регистрационный номер учетной карты	
	объекта, представляющего собой историко-	
	культурную ценность, вид и наименование	
	выявленного объекта культурного наследия	
	Реквизиты решений Правительства	<u> </u>
	Российской Федерации, органов охраны	
	объектов культурного наследия о включении	
	объектов культурного наследии о включении объекта недвижимости в единый	
	государственный реестр объектов	
14.2	культурного наследия (памятников истории	
	и культуры) народов Российской Федерации	
	либо об отнесении объекта недвижимости к	
	выявленным объектам культурного наследия,	
	подлежащим государственной охране	

Характеристики всех помещений, машино-мест в здании, сооружении	
	кадастровый номер здания, сооружения (при наличии)

Обозначение (номер) помещения, машино-места на плане здания, сооружения, плане этажа 5

№ п/п	Наименование характеристики	Значение характеристики
1	2	3
1	Вид объекта недвижимости (помещение, машино-место)	помещение
	Ранее присвоенный государственный	-
2	учетный номер помещения, машино-места	
_	(кадастровый, инвентарный	
	или условный номер)	
3	Кадастровый номер исходного объекта	-
	недвижимости (объектов недвижимости)	
4	Номер, тип этажа (этажей), на котором	2 этаж
4	(которых) расположено помещение,	
	машино-место	
	Адрес помещения, машино-места	Оренбургская область, город Оренбург, переулок Станочный
	Местоположение помещения, машино-	Российская Федерация, Оренбургская
5	места	область, город Оренбург городской
		округ, город Оренбург, переулов
		Станочный, квартира 5
	Дополнение местоположения помещения,	-
	машино-места	44.0
6	Площадь помещения, машино-места (Р), м2	44.0
7	Назначение помещения	жилое
	Вид жилого помещения (квартира,	Квартира
8	комната (в квартире), если жилое	
	помещение расположено в многоквартирном доме	
	Вид (виды) разрешенного использования	Жилое помещение
10	Наименование помещения	_
10	Кадастровый номер (при наличии) или	_
	обозначение	
11	на плане этажа (или поэтажном плане)	
	квартиры, в которой расположена	
	комната	
	Сведения об отнесении к общему	-
12	имуществу	
12	в многоквартирном доме или к	
	вспомогательным помещениям	
	Сведения об отнесении к	-
	специализированному жилищному фонду	
13	или к жилым помещениям наемного дома	
	социального использования или наемного	
	дома коммерческого использования	
14	Сведения о включении помещения в	-

	единый государственный реестр объектов культурного наследия (памятников	
	истории	
	и культуры) народов Российской	
	Федерации	
	Регистрационный номер, вид и наименование	-
	объекта недвижимости в едином	
	государственном реестре объектов	
	культурного наследия (памятников истории и	
14.1	культуры) народов Российской Федерации	
	либо регистрационный номер учетной карты	
	объекта, представляющего собой историко-	
	культурную ценность, вид и наименование	
	выявленного объекта культурного наследия	
	Реквизиты решений Правительства	-
	Российской Федерации, органов охраны	
	объектов культурного наследия о включении	
	объекта недвижимости в единый	
14.2	государственный реестр объектов	
17.2	культурного наследия (памятников истории	
	и культуры) народов Российской Федерации	
	либо об отнесении объекта недвижимости к	
	выявленным объектам культурного наследия,	
	подлежащим государственной охране	
	Характеристики всех помещений,	машино-мест в здании,
	сооружении	
	кадастровый номер з	дания, сооружения (при наличии)

ŀ	Садаст	ровый	номер	
---	--------	-------	-------	--

№ п/п	Наименование характеристики	Значение характеристики
1	2	3
1	Вид объекта недвижимости (помещение, машино-место)	помещение
2	Ранее присвоенный государственный учетный номер помещения, машино-места (кадастровый, инвентарный или условный номер)	-
3	Кадастровый номер исходного объекта недвижимости (объектов недвижимости)	-
4	Номер, тип этажа (этажей), на котором (которых) расположено помещение, машино-место	2 этаж
	Адрес помещения, машино-места	Оренбургская область, город Оренбург, переулок Станочный
5	Местоположение помещения, машино- места	Российская Федерация, Оренбургская область, город Оренбург городской округ, город Оренбург, переулок Станочный, квартира 6
	Дополнение местоположения помещения, машино-места	-

6	Площадь помещения, машино-места (Р), м2	48.1
7	Назначение помещения	жилое
	Вид жилого помещения (квартира,	Квартира
	комната (в квартире), если жилое	
8	помещение расположено в	
	многоквартирном доме	
0	Вид (виды) разрешенного использования	Жилое помещение
9	помещения	
10	Наименование помещения	-
	Кадастровый номер (при наличии) или	-
	обозначение	
11	на плане этажа (или поэтажном плане)	
	квартиры, в которой расположена	
	комната	
	Сведения об отнесении к общему	-
12	имуществу	
12	в многоквартирном доме или к	
	вспомогательным помещениям	
	Сведения об отнесении к	-
	специализированному жилищному фонду	
13	или к жилым помещениям наемного дома	
	социального использования или наемного	
	дома коммерческого использования	
	Сведения о включении помещения в	-
	единый государственный реестр объектов	
14	культурного наследия (памятников	
	истории	
	и культуры) народов Российской	
	Федерации	
	Регистрационный номер, вид и наименование объекта недвижимости в едином	-
	государственном реестре объектов	
	культурного наследия (памятников истории и	
14.1	культурного наследия (памятников истории и культуры) народов Российской Федерации	
17.1	либо регистрационный номер учетной карты	
	объекта, представляющего собой историко-	
	культурную ценность, вид и наименование	
	выявленного объекта культурного наследия	
	Реквизиты решений Правительства	-
	Российской Федерации, органов охраны	
	объектов культурного наследия о включении	
	объекта недвижимости в единый	
142	государственный реестр объектов	
14.2	культурного наследия (памятников истории	
	и культуры) народов Российской Федерации	
	либо об отнесении объекта недвижимости к	
	выявленным объектам культурного наследия,	
	подлежащим государственной охране	

Характеристики всех помещений, машино-мест в здании, сооружении	
	кадастровый номер здания, сооружения (при наличии)

Обозначение (номер) помещения, машино-места на плане здания, сооружения, плане этажа 7

	ровый номер	
№ п/п	Наименование характеристики	Значение характеристики
1	2	3
1	Вид объекта недвижимости (помещение, машино-место)	помещение
2	Ранее присвоенный государственный учетный номер помещения, машино-места (кадастровый, инвентарный или условный номер)	-
3	Кадастровый номер исходного объекта недвижимости (объектов недвижимости)	-
4	Номер, тип этажа (этажей), на котором (которых) расположено помещение, машино-место	2 этаж
	Адрес помещения, машино-места	Оренбургская область, город Оренбург, переулок Станочный
5	Местоположение помещения, машино- места	Российская Федерация, Оренбургская область, город Оренбург городской округ, город Оренбург, переулок Станочный, квартира 7
	Дополнение местоположения помещения, машино-места	-
6	Площадь помещения, машино-места (Р), м2	49.4
7	Назначение помещения	жилое
8	Вид жилого помещения (квартира, комната (в квартире), если жилое помещение расположено в многоквартирном доме	Квартира
9	Вид (виды) разрешенного использования помещения	Жилое помещение
10	Наименование помещения	-
11	Кадастровый номер (при наличии) или обозначение на плане этажа (или поэтажном плане) квартиры, в которой расположена комната	-
12	Сведения об отнесении к общему имуществу в многоквартирном доме или к вспомогательным помещениям	-
13	Сведения об отнесении к специализированному жилищному фонду или к жилым помещениям наемного дома социального использования или наемного дома коммерческого использования	-

	единый государственный реестр объектов культурного наследия (памятников	
	истории	
	и культуры) народов Российской	
	Федерации	
	Регистрационный номер, вид и наименование	-
	объекта недвижимости в едином	
	государственном реестре объектов	
	культурного наследия (памятников истории и	
14.1	культуры) народов Российской Федерации	
	либо регистрационный номер учетной карты	
	объекта, представляющего собой историко-	
	культурную ценность, вид и наименование	
	выявленного объекта культурного наследия	
	Реквизиты решений Правительства	-
	Российской Федерации, органов охраны	
	объектов культурного наследия о включении	
	объекта недвижимости в единый	
14.2	государственный реестр объектов	
17.2	культурного наследия (памятников истории	
	и культуры) народов Российской Федерации	
	либо об отнесении объекта недвижимости к	
	выявленным объектам культурного наследия,	
	подлежащим государственной охране	
	Характеристики всех помещений,	машино-мест в здании,
	сооружении	
	кадастровый номер з	дания, сооружения (при наличии)

ŀ	Садаст	ровый	номер	
---	--------	-------	-------	--

№ п/п	Наименование характеристики	Значение характеристики
1	2	3
1	Вид объекта недвижимости (помещение, машино-место)	помещение
2	Ранее присвоенный государственный учетный номер помещения, машино-места (кадастровый, инвентарный или условный номер)	-
3	Кадастровый номер исходного объекта недвижимости (объектов недвижимости)	-
4	Номер, тип этажа (этажей), на котором (которых) расположено помещение, машино-место	2 этаж
	Адрес помещения, машино-места	Оренбургская область, город Оренбург, переулок Станочный
5	Местоположение помещения, машино- места	Российская Федерация, Оренбургская область, город Оренбург городской округ, город Оренбург, переулок Станочный, квартира 8
	Дополнение местоположения помещения, машино-места	-

6	Площадь помещения, машино-места (Р), м2	43.8
7	Назначение помещения	жилое
	Вид жилого помещения (квартира,	Квартира
	комната (в квартире), если жилое	
8	помещение расположено в	
	многоквартирном доме	
	Вид (виды) разрешенного использования	Жилое помещение
9	помещения	·
10	Наименование помещения	-
	Кадастровый номер (при наличии) или	-
	обозначение	
11	на плане этажа (или поэтажном плане)	
	квартиры, в которой расположена	
	комната	
	Сведения об отнесении к общему	-
12	имуществу	
12	в многоквартирном доме или к	
	вспомогательным помещениям	
	Сведения об отнесении к	-
	специализированному жилищному фонду	
13	или к жилым помещениям наемного дома	
	социального использования или наемного	
	дома коммерческого использования	
	Сведения о включении помещения в	-
	единый государственный реестр объектов	
14	культурного наследия (памятников	
1.	истории	
	и культуры) народов Российской	
	Федерации	
	Регистрационный номер, вид и наименование	-
	объекта недвижимости в едином	
	государственном реестре объектов	
	культурного наследия (памятников истории и	
14.1	культуры) народов Российской Федерации	
	либо регистрационный номер учетной карты	
	объекта, представляющего собой историко-	
	культурную ценность, вид и наименование	
	выявленного объекта культурного наследия	
	Реквизиты решений Правительства	-
	Российской Федерации, органов охраны	
	объектов культурного наследия о включении	
	объекта недвижимости в единый	
14.2	государственный реестр объектов	
	культурного наследия (памятников истории	
	и культуры) народов Российской Федерации	
	либо об отнесении объекта недвижимости к	
	выявленным объектам культурного наследия,	
	подлежащим государственной охране	

Характеристи сооружении	ки всех помещений, машино-мест в здании,
	кадастровый номер здания, сооружения (при наличии)

Обозначение (номер) помещения, машино-места на плане здания, сооружения, плане этажа 9

номер	
Наименование характеристики	Значение характеристики
2	3
бъекта недвижимости (помещение, но-место)	помещение
присвоенный государственный ый номер помещения, машино-места стровый, инвентарный словный номер)	-
гровый номер исходного объекта кимости (объектов недвижимости)	-
, тип этажа (этажей), на котором ых) расположено помещение, ю-место	3 этаж
помещения, машино-места	Оренбургская область, город Оренбург, переулок Станочный
положение помещения, машино-	Российская Федерация, Оренбургская область, город Оренбург городской округ, город Оренбург, переулок Станочный, квартира 9
нение местоположения помещения, но-места	-
адь помещения, машино-места (Р), м2	43.9
чение помещения	жилое
силого помещения (квартира, ата (в квартире), если жилое цение расположено в оквартирном доме	Квартира
виды) разрешенного использования цения	Жилое помещение
нование помещения	-
тровый номер (при наличии) или ачение ане этажа (или поэтажном плане) иры, в которой расположена ата	-
ния об отнесении к общему еству гоквартирном доме или к огательным помещениям	-
ния об отнесении к ализированному жилищному фонду жилым помещениям наемного дома льного использования или наемного коммерческого использования	_
льного ис коммерче	спользования или наемного

	единый государственный реестр объектов культурного наследия (памятников	
	истории	
	и культуры) народов Российской	
	Федерации	
	Регистрационный номер, вид и наименование	-
	объекта недвижимости в едином	
	государственном реестре объектов	
	культурного наследия (памятников истории и	
14.1	культуры) народов Российской Федерации	
	либо регистрационный номер учетной карты	
	объекта, представляющего собой историко-	
	культурную ценность, вид и наименование	
	выявленного объекта культурного наследия	
	Реквизиты решений Правительства	-
	Российской Федерации, органов охраны	
	объектов культурного наследия о включении	
	объекта недвижимости в единый	
14.2	государственный реестр объектов	
17.2	культурного наследия (памятников истории	
	и культуры) народов Российской Федерации	
	либо об отнесении объекта недвижимости к	
	выявленным объектам культурного наследия,	
	подлежащим государственной охране	
	Характеристики всех помещений,	машино-мест в здании,
	сооружении	

Характеристик	и всех помещений	, машино-мест	в здании,
сооружении _			
	кадастровый номер	здания, сооружения (г	три наличии)

K	Садаст	ровый	номер	)
r	хадаст	ровыи	номер	

№ п/п	Наименование характеристики	Значение характеристики
1	2	3
1	Вид объекта недвижимости (помещение, машино-место)	помещение
2	Ранее присвоенный государственный учетный номер помещения, машино-места (кадастровый, инвентарный или условный номер)	-
3	Кадастровый номер исходного объекта недвижимости (объектов недвижимости)	-
4	Номер, тип этажа (этажей), на котором (которых) расположено помещение, машино-место	3 этаж
	Адрес помещения, машино-места	Оренбургская область, город Оренбург, переулок Станочный
5	<b>Местоположение помещения, машино-</b> <b>места</b>	Российская Федерация, Оренбургская область, город Оренбург городской округ, город Оренбург, переулок Станочный, квартира 10
	Дополнение местоположения помещения, машино-места	-

6	Площадь помещения, машино-места (Р), м2	48.6
7	Назначение помещения	жилое
	Вид жилого помещения (квартира,	Квартира
	комната (в квартире), если жилое	
8	помещение расположено в	
	многоквартирном доме	
	Вид (виды) разрешенного использования	Жилое помещение
9	помещения	
10	Наименование помещения	-
	Кадастровый номер (при наличии) или	-
	обозначение	
11	на плане этажа (или поэтажном плане)	
	квартиры, в которой расположена	
	комната	
	Сведения об отнесении к общему	-
12	имуществу	
12	в многоквартирном доме или к	
	вспомогательным помещениям	
	Сведения об отнесении к	-
10	специализированному жилищному фонду	
13	или к жилым помещениям наемного дома	
	социального использования или наемного	
	дома коммерческого использования	
	Сведения о включении помещения в	-
	единый государственный реестр объектов	
14	культурного наследия (памятников	
	истории и культуры) народов Российской	
	Федерации	
	Регистрационный номер, вид и наименование	_
	объекта недвижимости в едином	
	государственном реестре объектов	
	культурного наследия (памятников истории и	
14.1	культуры) народов Российской Федерации	
1	либо регистрационный номер учетной карты	
	объекта, представляющего собой историко-	
	культурную ценность, вид и наименование	
	выявленного объекта культурного наследия	
	Реквизиты решений Правительства	-
	Российской Федерации, органов охраны	
	объектов культурного наследия о включении	
	объекта недвижимости в единый	
14.2	государственный реестр объектов	
17.2	культурного наследия (памятников истории	
	и культуры) народов Российской Федерации	
	либо об отнесении объекта недвижимости к	
	выявленным объектам культурного наследия,	
	подлежащим государственной охране	

Характеристи сооружении	ки всех помещений, машино-мест в здании,
	кадастровый номер здания, сооружения (при наличии)

Обозначение (номер) помещения, машино-места на плане здания, сооружения, плане этажа 11

№ п/п	Наименование характеристики	Значение характеристики
1	2	3
1	Вид объекта недвижимости (помещение, машино-место)	помещение
2	Ранее присвоенный государственный учетный номер помещения, машино-места (кадастровый, инвентарный или условный номер)	-
3	Кадастровый номер исходного объекта недвижимости (объектов недвижимости)	-
4	Номер, тип этажа (этажей), на котором (которых) расположено помещение, машино-место	3 этаж
	Адрес помещения, машино-места	Оренбургская область, город Оренбург, переулок Станочный
5	Местоположение помещения, машино- места	Российская Федерация, Оренбургская область, город Оренбург городской округ, город Оренбург, переулок Станочный, квартира 11
	Дополнение местоположения помещения, машино-места	-
6	Площадь помещения, машино-места (Р), м2	49.4
7	Назначение помещения	жилое
8	Вид жилого помещения (квартира, комната (в квартире), если жилое помещение расположено в многоквартирном доме	Квартира
9	Вид (виды) разрешенного использования помещения	Жилое помещение
10	Наименование помещения	-
11	Кадастровый номер (при наличии) или обозначение на плане этажа (или поэтажном плане) квартиры, в которой расположена комната	-
12	Сведения об отнесении к общему имуществу в многоквартирном доме или к вспомогательным помещениям	-
13	Сведения об отнесении к специализированному жилищному фонду или к жилым помещениям наемного дома социального использования или наемного дома коммерческого использования	-
14	Сведения о включении помещения в	-

	единый государственный реестр объектов культурного наследия (памятников		
	истории		
	и культуры) народов Российской		
	Федерации		
	Регистрационный номер, вид и наименование	-	
	объекта недвижимости в едином		
	государственном реестре объектов		
	культурного наследия (памятников истории и		
14.1	культуры) народов Российской Федерации		
	либо регистрационный номер учетной карты		
	объекта, представляющего собой историко-		
	культурную ценность, вид и наименование		
	выявленного объекта культурного наследия		
	Реквизиты решений Правительства	-	
	Российской Федерации, органов охраны		
	объектов культурного наследия о включении		
	объекта недвижимости в единый		
14.2	государственный реестр объектов		
17.2	культурного наследия (памятников истории		
	и культуры) народов Российской Федерации		
	либо об отнесении объекта недвижимости к		
	выявленным объектам культурного наследия,		
	подлежащим государственной охране		
	Характеристики всех помещений,	машино-мест в здании,	
	сооружении		
	кадастровый номер здания, сооружения (при наличии)		

ŀ	Садаст	ровый	номер	
---	--------	-------	-------	--

№ п/п	Наименование характеристики	Значение характеристики
1	2	3
1	Вид объекта недвижимости (помещение, машино-место)	помещение
2	Ранее присвоенный государственный учетный номер помещения, машино-места (кадастровый, инвентарный или условный номер)	-
3	Кадастровый номер исходного объекта недвижимости (объектов недвижимости)	-
4	Номер, тип этажа (этажей), на котором (которых) расположено помещение, машино-место	3 этаж
	Адрес помещения, машино-места	Оренбургская область, город Оренбург, переулок Станочный
5	Местоположение помещения, машино- места	Российская Федерация, Оренбургская область, город Оренбург городской округ, город Оренбург, переулок Станочный, квартира 12
	Дополнение местоположения помещения, машино-места	-

6	Площадь помещения, машино-места (Р), м2	43.7
7	Назначение помещения	жилое
8	Вид жилого помещения (квартира,	Квартира
	комната (в квартире), если жилое	1 1
	помещение расположено в	
	многоквартирном доме	
0	Вид (виды) разрешенного использования	Жилое помещение
9	помещения	
10	Наименование помещения	
11	Кадастровый номер (при наличии) или	-
	обозначение	
	на плане этажа (или поэтажном плане)	
	квартиры, в которой расположена	
	комната	
12	Сведения об отнесении к общему	-
	имуществу	
	в многоквартирном доме или к	
	вспомогательным помещениям	
13	Сведения об отнесении к	-
	специализированному жилищному фонду	
	или к жилым помещениям наемного дома	
	социального использования или наемного	
	дома коммерческого использования	
14	Сведения о включении помещения в	-
	единый государственный реестр объектов	
	культурного наследия (памятников	
	истории	
	и культуры) народов Российской	
	Федерации	
14.1	Регистрационный номер, вид и наименование объекта недвижимости в едином	-
	государственном реестре объектов	
	культурного наследия (памятников истории и	
	культурного наследия (памятников истории и культуры) народов Российской Федерации	
	либо регистрационный номер учетной карты	
	объекта, представляющего собой историко-	
	культурную ценность, вид и наименование	
	выявленного объекта культурного наследия	
	Реквизиты решений Правительства	-
	Российской Федерации, органов охраны	
	объектов культурного наследия о включении	
14.2	объекта недвижимости в единый	
	государственный реестр объектов	
	культурного наследия (памятников истории	
	и культуры) народов Российской Федерации	
	либо об отнесении объекта недвижимости к	
	выявленным объектам культурного наследия,	
	подлежащим государственной охране	

Характеристики всех помещений, машино-мест в здании, сооружении	
	кадастровый номер здания, сооружения (при наличии)

Обозначение (номер) помещения, машино-места на плане здания, сооружения, плане этажа 13

№ п/п	Наименование характеристики	Значение характеристики
1	2	3
1	Вид объекта недвижимости (помещение, машино-место)	помещение
	Ранее присвоенный государственный	-
2	учетный номер помещения, машино-места	
-	(кадастровый, инвентарный	
	или условный номер)	
3	Кадастровый номер исходного объекта	-
	недвижимости (объектов недвижимости)	
_	Номер, тип этажа (этажей), на котором	4 этаж
4	(которых) расположено помещение,	
	машино-место	
	Адрес помещения, машино-места	Оренбургская область, город Оренбург, переулок Станочный
	Местоположение помещения, машино-	Российская Федерация, Оренбургская
5	места	область, город Оренбург городской
		округ, город Оренбург, переулок
	7	Станочный, квартира 13
	Дополнение местоположения помещения,	-
	машино-места	44.3
6	Площадь помещения, машино-места (Р), м2	
7	Назначение помещения	Жилое
	Вид жилого помещения (квартира,	Квартира
8	комната (в квартире), если жилое помещение расположено в	
	многоквартирном доме	
	Вид (виды) разрешенного использования	Жилое помещение
9	помещения	жизгое помещение
10	Наименование помещения	-
	Кадастровый номер (при наличии) или	-
	обозначение	
11	на плане этажа (или поэтажном плане)	
	квартиры, в которой расположена	
	комната	
	Сведения об отнесении к общему	-
12	имуществу	
12	в многоквартирном доме или к	
	вспомогательным помещениям	
	Сведения об отнесении к	-
10	специализированному жилищному фонду	
13	или к жилым помещениям наемного дома	
	социального использования или наемного	
1.4	дома коммерческого использования	-
14	Сведения о включении помещения в	-

	единый государственный реестр объектов	
	культурного наследия (памятников	
	истории	
	и культуры) народов Российской	
	Федерации	
	Регистрационный номер, вид и наименование	-
	объекта недвижимости в едином	
	государственном реестре объектов	
	культурного наследия (памятников истории и	
14.1	культуры) народов Российской Федерации	
	либо регистрационный номер учетной карты	
	объекта, представляющего собой историко-	
	культурную ценность, вид и наименование	
	выявленного объекта культурного наследия	
	Реквизиты решений Правительства	-
	Российской Федерации, органов охраны	
	объектов культурного наследия о включении	
	объекта недвижимости в единый	
14.2	государственный реестр объектов	
17.2	культурного наследия (памятников истории	
	и культуры) народов Российской Федерации	
	либо об отнесении объекта недвижимости к	
	выявленным объектам культурного наследия,	
	подлежащим государственной охране	
	Характеристики всех помещений,	машино-мест в здании,
	соопужении	

сооружении \_\_\_\_\_ кадастровый номер здания, сооружения (при наличии)

1. Сведения о помещениях, машино-местах, созданных, образованных или характеристики которых подлежат изменению в связи с реконструкцией здания, сооружения

ŀ	(a	Д	lC'	гр	0	BI	ЫЙ	HO	меј	p
---	----	---	-----	----	---	----	----	----	-----	---

№ п/п	Наименование характеристики	Значение характеристики
1	2	3
1	Вид объекта недвижимости (помещение, машино-место)	помещение
2	Ранее присвоенный государственный учетный номер помещения, машино-места (кадастровый, инвентарный или условный номер)	-
3	Кадастровый номер исходного объекта недвижимости (объектов недвижимости)	-
4	Номер, тип этажа (этажей), на котором (которых) расположено помещение, машино-место	4 этаж
	Адрес помещения, машино-места	Оренбургская область, город Оренбург, переулок Станочный
5	<b>Местоположение помещения, машино-</b> <b>места</b>	Российская Федерация, Оренбургская область, город Оренбург городской округ, город Оренбург, переулок Станочный, квартира 14
	Дополнение местоположения помещения, машино-места	-

6	Площадь помещения, машино-места (Р), м2	48.2
7	Назначение помещения	жилое
	Вид жилого помещения (квартира,	Квартира
	комната (в квартире), если жилое	
8	помещение расположено в	
	многоквартирном доме	
	Вид (виды) разрешенного использования	Жилое помещение
9	помещения	·
10	Наименование помещения	-
	Кадастровый номер (при наличии) или	-
	обозначение	
11	на плане этажа (или поэтажном плане)	
	квартиры, в которой расположена	
	комната	
	Сведения об отнесении к общему	-
12	имуществу	
12	в многоквартирном доме или к	
	вспомогательным помещениям	
	Сведения об отнесении к	-
	специализированному жилищному фонду	
13	или к жилым помещениям наемного дома	
	социального использования или наемного	
	дома коммерческого использования	
	Сведения о включении помещения в	-
	единый государственный реестр объектов	
14	культурного наследия (памятников	
1.	истории	
	и культуры) народов Российской	
	Федерации	
	Регистрационный номер, вид и наименование	-
	объекта недвижимости в едином	
	государственном реестре объектов	
	культурного наследия (памятников истории и	
14.1	культуры) народов Российской Федерации	
	либо регистрационный номер учетной карты	
	объекта, представляющего собой историко-	
	культурную ценность, вид и наименование	
	выявленного объекта культурного наследия	
	Реквизиты решений Правительства	-
	Российской Федерации, органов охраны	
	объектов культурного наследия о включении	
	объекта недвижимости в единый	
14.2	государственный реестр объектов	
	культурного наследия (памятников истории	
	и культуры) народов Российской Федерации	
	либо об отнесении объекта недвижимости к	
	выявленным объектам культурного наследия,	
	подлежащим государственной охране	

Характеристики всех помещений, машино-мест в здании, сооружении	
	кадастровый номер здания, сооружения (при наличии)

Обозначение (номер) помещения, машино-места на плане здания, сооружения, плане этажа 15

№ п/п	Наименование характеристики	Значение характеристики
1	2	3
1	Вид объекта недвижимости (помещение, машино-место)	помещение
	Ранее присвоенный государственный	-
2	учетный номер помещения, машино-места	
2	(кадастровый, инвентарный	
	или условный номер)	
3	Кадастровый номер исходного объекта	-
	недвижимости (объектов недвижимости)	
	Номер, тип этажа (этажей), на котором	4 этаж
4	(которых) расположено помещение,	
	машино-место	
	Адрес помещения, машино-места	Оренбургская область, город Оренбург, переулок Станочный
	Местоположение помещения, машино-	Российская Федерация, Оренбургская
5	места	область, город Оренбург городской
3		округ, город Оренбург, переулок
		Станочный, квартира 15
	Дополнение местоположения помещения,	-
	машино-места	
6	Площадь помещения, машино-места (Р), м2	49.7
7	Назначение помещения	жилое
	Вид жилого помещения (квартира,	Квартира
8	комната (в квартире), если жилое	
	помещение расположено в	
	многоквартирном доме	NC
9	Вид (виды) разрешенного использования помещения	Жилое помещение
10	Наименование помещения	-
	Кадастровый номер (при наличии) или	-
	обозначение	
11	на плане этажа (или поэтажном плане)	
	квартиры, в которой расположена	
	комната	
	Сведения об отнесении к общему	-
12	имуществу	
14	в многоквартирном доме или к	
	вспомогательным помещениям	
	Сведения об отнесении к	-
	специализированному жилищному фонду	
13	или к жилым помещениям наемного дома	
	социального использования или наемного	
	дома коммерческого использования	
14	Сведения о включении помещения в	-

	единый государственный реестр объектов культурного наследия (памятников	
	истории	
	и культуры) народов Российской	
	Федерации	
	Регистрационный номер, вид и наименование	-
	объекта недвижимости в едином	
	государственном реестре объектов	
	культурного наследия (памятников истории и	
14.1	культуры) народов Российской Федерации	
	либо регистрационный номер учетной карты	
	объекта, представляющего собой историко-	
	культурную ценность, вид и наименование	
	выявленного объекта культурного наследия	
	Реквизиты решений Правительства	-
	Российской Федерации, органов охраны	
	объектов культурного наследия о включении	
	объекта недвижимости в единый	
14.2	государственный реестр объектов	
17.2	культурного наследия (памятников истории	
	и культуры) народов Российской Федерации	
	либо об отнесении объекта недвижимости к	
	выявленным объектам культурного наследия,	
	подлежащим государственной охране	
	Характеристики всех помещений,	машино-мест в здании,
	сооружении	

Характеристик	и всех помещений	, машино-мест	в здании,
сооружении _			
	кадастровый номер	здания, сооружения (г	три наличии)

K	Садаст	ровый	номер	)
r	хадаст	ровыи	номер	

№ п/п	Наименование характеристики	Значение характеристики
1	2	3
1	Вид объекта недвижимости (помещение, машино-место)	помещение
2	Ранее присвоенный государственный учетный номер помещения, машино-места (кадастровый, инвентарный или условный номер)	-
3	Кадастровый номер исходного объекта недвижимости (объектов недвижимости)	-
4	Номер, тип этажа (этажей), на котором (которых) расположено помещение, машино-место	4 этаж
	Адрес помещения, машино-места	Оренбургская область, город Оренбург, переулок Станочный
5	<b>Местоположение помещения, машино-</b> места	Российская Федерация, Оренбургская область, город Оренбург городской округ, город Оренбург, переулок Станочный, квартира 16
	Дополнение местоположения помещения, машино-места	-

6	Площадь помещения, машино-места (Р), м2	43.9
7	Назначение помещения	жилое
	Вид жилого помещения (квартира,	Квартира
	комната (в квартире), если жилое	
8	помещение расположено в	
	многоквартирном доме	
	Вид (виды) разрешенного использования	Жилое помещение
9	помещения	
10	Наименование помещения	-
	Кадастровый номер (при наличии) или	-
	обозначение	
11	на плане этажа (или поэтажном плане)	
	квартиры, в которой расположена	
	комната	
	Сведения об отнесении к общему	-
12	имуществу	
12	в многоквартирном доме или к	
	вспомогательным помещениям	
	Сведения об отнесении к	-
1.0	специализированному жилищному фонду	
13	или к жилым помещениям наемного дома	
	социального использования или наемного	
	дома коммерческого использования	
	Сведения о включении помещения в	-
	единый государственный реестр объектов	
14	культурного наследия (памятников	
	истории	
	и культуры) народов Российской	
	<b>Федерации</b> Регистрационный номер, вид и наименование	+
	объекта недвижимости в едином	-
	государственном реестре объектов	
	культурного наследия (памятников истории и	
14.1	культурного наследия (памятников истории и культуры) народов Российской Федерации	
1 1.1	либо регистрационный номер учетной карты	
	объекта, представляющего собой историко-	
	культурную ценность, вид и наименование	
	выявленного объекта культурного наследия	
	Реквизиты решений Правительства	-
	Российской Федерации, органов охраны	
	объектов культурного наследия о включении	
	объекта недвижимости в единый	
142	государственный реестр объектов	
14.2	культурного наследия (памятников истории	
	и культуры) народов Российской Федерации	
	либо об отнесении объекта недвижимости к	
	выявленным объектам культурного наследия,	
	подлежащим государственной охране	

Характеристики всех помещений, машино-мест в здании, сооружении	
	кадастровый номер здания, сооружения (при наличии)

Обозначение (номер) помещения, машино-места на плане здания, сооружения, плане этажа 17

№ п/п	Наименование характеристики	Значение характеристики
11	2	3
1	Вид объекта недвижимости (помещение, машино-место)	помещение
2	Ранее присвоенный государственный учетный номер помещения, машино-места (кадастровый, инвентарный или условный номер)	-
3	Кадастровый номер исходного объекта недвижимости (объектов недвижимости)	-
4	Номер, тип этажа (этажей), на котором (которых) расположено помещение, машино-место	1 этаж
	Адрес помещения, машино-места	Оренбургская область, город Оренбург, переулок Станочный
5	<b>Местоположение помещения, машино- места</b>	Российская Федерация, Оренбургская область, город Оренбург городской округ, город Оренбург, переулок Станочный, квартира 17
	Дополнение местоположения помещения, машино-места	-
6	Площадь помещения, машино-места (Р), м2	43.4
7	Назначение помещения	жилое
8	Вид жилого помещения (квартира, комната (в квартире), если жилое помещение расположено в многоквартирном доме	Квартира
9	Вид (виды) разрешенного использования помещения	Жилое помещение
10	Наименование помещения	-
11	Кадастровый номер (при наличии) или обозначение на плане этажа (или поэтажном плане) квартиры, в которой расположена комната	-
12	Сведения об отнесении к общему имуществу в многоквартирном доме или к вспомогательным помещениям	-
13	Сведения об отнесении к специализированному жилищному фонду или к жилым помещениям наемного дома социального использования или наемного дома коммерческого использования Сведения о включении помещения в	-

	единый государственный реестр объектов культурного наследия (памятников	
	истории	
	и культуры) народов Российской	
	Федерации	
	Регистрационный номер, вид и наименование	-
	объекта недвижимости в едином	
	государственном реестре объектов	
	культурного наследия (памятников истории и	
14.1	культуры) народов Российской Федерации	
	либо регистрационный номер учетной карты	
	объекта, представляющего собой историко-	
	культурную ценность, вид и наименование	
	выявленного объекта культурного наследия	
	Реквизиты решений Правительства	-
	Российской Федерации, органов охраны	
	объектов культурного наследия о включении	
	объекта недвижимости в единый	
14.2	государственный реестр объектов	
17.2	культурного наследия (памятников истории	
	и культуры) народов Российской Федерации	
	либо об отнесении объекта недвижимости к	
	выявленным объектам культурного наследия,	
	подлежащим государственной охране	
	Характеристики всех помещений,	машино-мест в здании,
	сооружении	
	кадастровый номер з	дания, сооружения (при наличии)

ŀ	Садаст	ровый	номер	
---	--------	-------	-------	--

№ п/п	Наименование характеристики	Значение характеристики	
1	2	3	
1	Вид объекта недвижимости (помещение, машино-место)	помещение	
2	Ранее присвоенный государственный учетный номер помещения, машино-места (кадастровый, инвентарный или условный номер)	-	
3	Кадастровый номер исходного объекта недвижимости (объектов недвижимости)	-	
4	Номер, тип этажа (этажей), на котором (которых) расположено помещение, машино-место	1 этаж	
	Адрес помещения, машино-места	Оренбургская область, город Оренбург, переулок Станочный	
5	Местоположение помещения, машино- места	Российская Федерация, Оренбургская область, город Оренбург городской округ, город Оренбург, переулок Станочный, квартира 18	
	Дополнение местоположения помещения, машино-места	-	

6	Площадь помещения, машино-места (Р), м2	47.6
7	Назначение помещения	жилое
-	Вид жилого помещения (квартира,	Квартира
	комната (в квартире), если жилое	
8	помещение расположено в	
	многоквартирном доме	
	Вид (виды) разрешенного использования	Жилое помещение
9	помещения	·
10	Наименование помещения	-
	Кадастровый номер (при наличии) или	-
	обозначение	
11	на плане этажа (или поэтажном плане)	
	квартиры, в которой расположена	
	комната	
	Сведения об отнесении к общему	-
12	имуществу	
12	в многоквартирном доме или к	
	вспомогательным помещениям	
	Сведения об отнесении к	-
	специализированному жилищному фонду	
13	или к жилым помещениям наемного дома	
	социального использования или наемного	
	дома коммерческого использования	
	Сведения о включении помещения в	-
	единый государственный реестр объектов	
14	культурного наследия (памятников	
	истории	
	и культуры) народов Российской	
	<b>Федерации</b> Регистрационный номер, вид и наименование	
	объекта недвижимости в едином	-
	государственном реестре объектов	
	культурного наследия (памятников истории и	
14.1	культурного наследия (памятников истории и культуры) народов Российской Федерации	
17.1	либо регистрационный номер учетной карты	
	объекта, представляющего собой историко-	
	культурную ценность, вид и наименование	
	выявленного объекта культурного наследия	
	Реквизиты решений Правительства	_
	Российской Федерации, органов охраны	
	объектов культурного наследия о включении	
	объекта недвижимости в единый	
142	государственный реестр объектов	
14.2	культурного наследия (памятников истории	
	и культуры) народов Российской Федерации	
	либо об отнесении объекта недвижимости к	
	выявленным объектам культурного наследия,	
	подлежащим государственной охране	

Характеристики всех помещений, машино-мест в здании, сооружении	
	кадастровый номер здания, сооружения (при наличии)

Обозначение (номер) помещения, машино-места на плане здания, сооружения, плане этажа 19

		<u> </u>
№ п/п	Наименование характеристики	Значение характеристики
1	2	3
1	Вид объекта недвижимости (помещение, машино-место)	помещение
2	Ранее присвоенный государственный учетный номер помещения, машино-места (кадастровый, инвентарный или условный номер)	-
3	Кадастровый номер исходного объекта недвижимости (объектов недвижимости)	-
4	Номер, тип этажа (этажей), на котором (которых) расположено помещение, машино-место	1 этаж
	Адрес помещения, машино-места	Оренбургская область, город Оренбург, переулок Станочный
5	<b>Местоположение помещения, машино- места</b>	Российская Федерация, Оренбургская область, город Оренбург городской округ, город Оренбург, переулок Станочный, квартира 19
	Дополнение местоположения помещения, машино-места	-
6	Площадь помещения, машино-места (Р), м2	49.8
7	Назначение помещения	жилое
8	Вид жилого помещения (квартира, комната (в квартире), если жилое помещение расположено в многоквартирном доме	Квартира
9	Вид (виды) разрешенного использования помещения	Жилое помещение
10	Наименование помещения	-
11	Кадастровый номер (при наличии) или обозначение на плане этажа (или поэтажном плане) квартиры, в которой расположена комната	-
12	Сведения об отнесении к общему имуществу в многоквартирном доме или к вспомогательным помещениям	-
13	Сведения об отнесении к специализированному жилищному фонду или к жилым помещениям наемного дома социального использования или наемного дома коммерческого использования Сведения о включении помещения в	-

	единый государственный реестр объектов культурного наследия (памятников	
	культурного наследия (памятников истории	
	и культуры) народов Российской Федерации	
	Регистрационный номер, вид и наименование	-
	объекта недвижимости в едином	
	государственном реестре объектов	
	культурного наследия (памятников истории и	
14.1	культуры) народов Российской Федерации	
	либо регистрационный номер учетной карты	
	объекта, представляющего собой историко-	
	культурную ценность, вид и наименование	
	выявленного объекта культурного наследия	
	Реквизиты решений Правительства	-
	Российской Федерации, органов охраны	
	объектов культурного наследия о включении	
	объекта недвижимости в единый	
14.2	государственный реестр объектов	
17.2	культурного наследия (памятников истории	
	и культуры) народов Российской Федерации	
	либо об отнесении объекта недвижимости к	
	выявленным объектам культурного наследия,	
	подлежащим государственной охране	
	Характеристики всех помещений,	машино-мест в здании,
	сооружении	

Характеристик	и всех помещений	, машино-мест	в здании,
сооружении _			
	кадастровый номер	здания, сооружения	(при наличии)

K	Садаст	ровый	номер	)
r	хадаст	ровыи	номер	

№ п/п	Наименование характеристики	Значение характеристики
1	2	3
1	Вид объекта недвижимости (помещение, машино-место)	помещение
2	Ранее присвоенный государственный учетный номер помещения, машино-места (кадастровый, инвентарный или условный номер)	-
3	Кадастровый номер исходного объекта недвижимости (объектов недвижимости)	-
4	Номер, тип этажа (этажей), на котором (которых) расположено помещение, машино-место	1 этаж
	Адрес помещения, машино-места	Оренбургская область, город Оренбург, переулок Станочный
5	<b>Местоположение помещения, машино-</b> <b>места</b>	Российская Федерация, Оренбургская область, город Оренбург городской округ, город Оренбург, переулок Станочный, квартира 20
	Дополнение местоположения помещения, машино-места	-

6	Площадь помещения, машино-места (Р), м2	43.6
7	Назначение помещения	жилое
	Вид жилого помещения (квартира,	Квартира
	комната (в квартире), если жилое	
8	помещение расположено в	
	многоквартирном доме	
0	Вид (виды) разрешенного использования	Жилое помещение
9	помещения	
10	Наименование помещения	-
	Кадастровый номер (при наличии) или	-
	обозначение	
11	на плане этажа (или поэтажном плане)	
	квартиры, в которой расположена	
	комната	
	Сведения об отнесении к общему	-
12	имуществу	
12	в многоквартирном доме или к	
	вспомогательным помещениям	
	Сведения об отнесении к	-
	специализированному жилищному фонду	
13	или к жилым помещениям наемного дома	
	социального использования или наемного	
	дома коммерческого использования	
	Сведения о включении помещения в	-
	единый государственный реестр объектов	
14	культурного наследия (памятников	
	истории	
	и культуры) народов Российской	
	Федерации	
	Регистрационный номер, вид и наименование объекта недвижимости в едином	-
	государственном реестре объектов	
	культурного наследия (памятников истории и	
14 1	культурного наследия (памятников истории и культуры) народов Российской Федерации	
17.1	либо регистрационный номер учетной карты	
	объекта, представляющего собой историко-	
	культурную ценность, вид и наименование	
	выявленного объекта культурного наследия	
	Реквизиты решений Правительства	_
	Российской Федерации, органов охраны	
	объектов культурного наследия о включении	
	объекта недвижимости в единый	
142	государственный реестр объектов	
14.2	культурного наследия (памятников истории	
	и культуры) народов Российской Федерации	
	либо об отнесении объекта недвижимости к	
	выявленным объектам культурного наследия,	
	подлежащим государственной охране	

Характеристики всех помещений, машино-мест в здании, сооружении	
	кадастровый номер здания, сооружения (при наличии)

Обозначение (номер) помещения, машино-места на плане здания, сооружения, плане этажа 21

№ п/п	Наименование характеристики	Значение характеристики
1	2	3
1	Вид объекта недвижимости (помещение, машино-место)	помещение
	Ранее присвоенный государственный	-
2	· ·	

3		-
	· · · · · · · · · · · · · · · · · · ·	2 ottove
4		2 Этаж
4		
		Опенбургская область горол Опенбург
	Адрес помещения, машино-места	
	Местоположение помещения, машино-	Российская Федерация, Оренбургская
5	места	
J		
		Станочный, квартира 21
		-
		42.6
6		
7		
	`	Квартира
8		
	-	
		Жилое помешение
10		_
10		-
	1 1	
11		
	,	
	Сведения об отнесении к общему	-
12	имуществу	
14	в многоквартирном доме или к	
	вспомогательным помещениям	
		-
	специализированному жилищному фонду	
13	или к жилым помещениям наемного дома	
	социального использования или наемного	
	дома коммерческого использования	
14	Сведения о включении помещения в	-

	единый государственный реестр объектов	
	культурного наследия (памятников	
	истории	
	и культуры) народов Российской	
	Федерации	
	Регистрационный номер, вид и наименование	-
	объекта недвижимости в едином	
	государственном реестре объектов	
	культурного наследия (памятников истории и	
14.1	культуры) народов Российской Федерации	
	либо регистрационный номер учетной карты	
	объекта, представляющего собой историко-	
	культурную ценность, вид и наименование	
	выявленного объекта культурного наследия	
	Реквизиты решений Правительства	-
	Российской Федерации, органов охраны	
	объектов культурного наследия о включении	
	объекта недвижимости в единый	
14.2	государственный реестр объектов	
14.2	культурного наследия (памятников истории	
	и культуры) народов Российской Федерации	
	либо об отнесении объекта недвижимости к	
	выявленным объектам культурного наследия,	
	подлежащим государственной охране	
	Характеристики всех помещений,	машино-мест в здании.

характеристики всех помещении, машино-мест в здании, сооружении \_\_\_\_\_\_ кадастровый номер здания, сооружения (при наличии) \_\_\_\_\_

1. Сведения о помещениях, машино-местах, созданных, образованных или характеристики которых подлежат изменению в связи с реконструкцией здания, сооружения

ŀ	(a	Д	lC'	гр	0	BI	ЫЙ	HO	меј	p
---	----	---	-----	----	---	----	----	----	-----	---

№ п/п	Наименование характеристики	Значение характеристики
1	2	3
1	Вид объекта недвижимости (помещение, машино-место)	помещение
2	Ранее присвоенный государственный учетный номер помещения, машино-места (кадастровый, инвентарный или условный номер)	-
3	Кадастровый номер исходного объекта недвижимости (объектов недвижимости)	-
4	Номер, тип этажа (этажей), на котором (которых) расположено помещение, машино-место	2 этаж
	Адрес помещения, машино-места	Оренбургская область, город Оренбург, переулок Станочный
5	Местоположение помещения, машино- места	Российская Федерация, Оренбургская область, город Оренбург городской округ, город Оренбург, переулок Станочный, квартира 22
	Дополнение местоположения помещения, машино-места	-

6	Площадь помещения, машино-места (Р), м2	47.5
7	Назначение помещения	жилое
	Вид жилого помещения (квартира,	Квартира
	комната (в квартире), если жилое	1 1
8	помещение расположено в	
	многоквартирном доме	
	Вид (виды) разрешенного использования	Жилое помещение
9	помещения	·
10	Наименование помещения	-
	Кадастровый номер (при наличии) или	-
	обозначение	
11	на плане этажа (или поэтажном плане)	
	квартиры, в которой расположена	
	комната	
	Сведения об отнесении к общему	-
12	имуществу	
12	в многоквартирном доме или к	
	вспомогательным помещениям	
	Сведения об отнесении к	-
1.0	специализированному жилищному фонду	
13	или к жилым помещениям наемного дома	
	социального использования или наемного	
	дома коммерческого использования	
	Сведения о включении помещения в	-
	единый государственный реестр объектов	
14	культурного наследия (памятников	
	истории	
	и культуры) народов Российской	
	<b>Федерации</b> Регистрационный номер, вид и наименование	
	объекта недвижимости в едином	-
	государственном реестре объектов	
	культурного наследия (памятников истории и	
14.1	культуры) народов Российской Федерации	
1	либо регистрационный номер учетной карты	
	объекта, представляющего собой историко-	
	культурную ценность, вид и наименование	
	выявленного объекта культурного наследия	
	Реквизиты решений Правительства	-
	Российской Федерации, органов охраны	
	объектов культурного наследия о включении	
	объекта недвижимости в единый	
14.2	государственный реестр объектов	
14.2	культурного наследия (памятников истории	
	и культуры) народов Российской Федерации	
	либо об отнесении объекта недвижимости к	
	выявленным объектам культурного наследия,	
	подлежащим государственной охране	

Характеристики всех помещений, машино-мест в здании, сооружении	
	кадастровый номер здания, сооружения (при наличии)

Обозначение (номер) помещения, машино-места на плане здания, сооружения, плане этажа 23

№ п/п	Наименование характеристики	Значение характеристики
1	2	3
1	Вид объекта недвижимости (помещение, машино-место)	помещение
	Ранее присвоенный государственный	-

3	1	-
	· · · · · · · · · · · · · · · · · · ·	2
4		2 этаж
4		
	Адрес помещения, машино-места	переулок Станочный
	Местоположение помещения, машино-	Российская Федерация, Оренбургская
5	места	
	T.	Станочный, квартира 23
		-
		40.4
	\ 1	Квартира
8		
	-	
		Жилое помешение
10		-
	Кадастровый номер (при наличии) или	-
	обозначение	
11	на плане этажа (или поэтажном плане)	
	квартиры, в которой расположена	
	комната	
	Сведения об отнесении к общему	-
12	имуществу	
	в многоквартирном доме или к	
	вспомогательным помещениям	
		-
10		
13		
	дома коммерческого использования	_
14	Сведения о включении помещения в	-

	единый государственный реестр объектов	
	культурного наследия (памятников	
	истории	
	и культуры) народов Российской	
	Федерации	
	Регистрационный номер, вид и наименование	-
	объекта недвижимости в едином	
	государственном реестре объектов	
	культурного наследия (памятников истории и	
14.1	культуры) народов Российской Федерации	
	либо регистрационный номер учетной карты	
	объекта, представляющего собой историко-	
	культурную ценность, вид и наименование	
	выявленного объекта культурного наследия	
	Реквизиты решений Правительства	-
	Российской Федерации, органов охраны	
	объектов культурного наследия о включении	
	объекта недвижимости в единый	
14.2	государственный реестр объектов	
17.2	культурного наследия (памятников истории	
	и культуры) народов Российской Федерации	
	либо об отнесении объекта недвижимости к	
	выявленным объектам культурного наследия,	
	подлежащим государственной охране	
	Характеристики всех помещений,	машино-мест в здании,
	соопужении	

сооружении \_\_\_\_\_ кадастровый номер здания, сооружения (при наличии)

1. Сведения о помещениях, машино-местах, созданных, образованных или характеристики которых подлежат изменению в связи с реконструкцией здания, сооружения

ł	Садаст	ровый	номер	)
---	--------	-------	-------	---

№ п/п	Наименование характеристики	Значение характеристики			
1	2	3			
1	Вид объекта недвижимости (помещение, машино-место)	помещение			
2	Ранее присвоенный государственный учетный номер помещения, машино-места (кадастровый, инвентарный или условный номер)	-			
3	Кадастровый номер исходного объекта недвижимости (объектов недвижимости)	-			
4	Номер, тип этажа (этажей), на котором (которых) расположено помещение, машино-место	2 этаж			
	Адрес помещения, машино-места	Оренбургская область, город Оренбур переулок Станочный			
5	<b>Местоположение помещения, машино-</b> <b>места</b>	Российская Федерация, Оренбургская область, город Оренбург городской округ, город Оренбург, переулок Станочный, квартира 24			
	Дополнение местоположения помещения, машино-места	-			

6	Площадь помещения, машино-места (Р), м2	43.5
7	Назначение помещения	жилое
	Вид жилого помещения (квартира,	Квартира
0	комната (в квартире), если жилое	
8	помещение расположено в	
	многоквартирном доме	
9	Вид (виды) разрешенного использования	Жилое помещение
	помещения	
10	Наименование помещения	-
	Кадастровый номер (при наличии) или	-
	обозначение	
11	на плане этажа (или поэтажном плане)	
	квартиры, в которой расположена	
	комната	
	Сведения об отнесении к общему	-
12	имуществу	
12	в многоквартирном доме или к	
	вспомогательным помещениям	
	Сведения об отнесении к	-
1.2	специализированному жилищному фонду	
13	или к жилым помещениям наемного дома	
	социального использования или наемного	
	дома коммерческого использования	
	Сведения о включении помещения в	-
	единый государственный реестр объектов	
14	культурного наследия (памятников	
	истории	
	и культуры) народов Российской	
	<b>Федерации</b> Регистрационный номер, вид и наименование	
	объекта недвижимости в едином	-
	государственном реестре объектов культурного наследия (памятников истории и	
14.1	культурного наследия (памятников истории и культуры) народов Российской Федерации	
17.1	либо регистрационный номер учетной карты	
	объекта, представляющего собой историко-	
	культурную ценность, вид и наименование	
	выявленного объекта культурного наследия	
	Реквизиты решений Правительства	_
	Российской Федерации, органов охраны	
	объектов культурного наследия о включении	
	объекта недвижимости в единый	
1,,2	государственный реестр объектов	
14.2	культурного наследия (памятников истории	
	и культуры) народов Российской Федерации	
	либо об отнесении объекта недвижимости к	
	выявленным объектам культурного наследия,	
	подлежащим государственной охране	

Характеристиі сооружении	ки всех помещений, машино-мест в здании,
	кадастровый номер здания, сооружения (при наличии)

Обозначение (номер) помещения, машино-места на плане здания, сооружения, плане этажа 25

№ п/п 1 1	Наименование характеристики 2 Вид объекта недвижимости (помещение, машино-место)	Значение характеристики 3
1	Вид объекта недвижимости (помещение,	
	· ·	
	машино-место)	помещение
2	Ранее присвоенный государственный учетный номер помещения, машино-места (кадастровый, инвентарный или условный номер)	-
3	Кадастровый номер исходного объекта недвижимости (объектов недвижимости)	-
4	Номер, тип этажа (этажей), на котором (которых) расположено помещение, машино-место	3 этаж
	Адрес помещения, машино-места	Оренбургская область, город Оренбург, переулок Станочный
5	Местоположение помещения, машино- места	Российская Федерация, Оренбургская область, город Оренбург городской округ, город Оренбург, переулок Станочный, квартира 25
	Дополнение местоположения помещения, машино-места	-
6	Площадь помещения, машино-места (Р), м2	43.5
7	Назначение помещения	жилое
8	Вид жилого помещения (квартира, комната (в квартире), если жилое помещение расположено в многоквартирном доме	Квартира
9	Вид (виды) разрешенного использования помещения	Жилое помещение
10	Наименование помещения	-
11	Кадастровый номер (при наличии) или обозначение на плане этажа (или поэтажном плане) квартиры, в которой расположена комната	-
12	Сведения об отнесении к общему имуществу в многоквартирном доме или к вспомогательным помещениям	-
13	Сведения об отнесении к специализированному жилищному фонду или к жилым помещениям наемного дома социального использования или наемного дома коммерческого использования Сведения о включении помещения в	_

	единый государственный реестр объектов культурного наследия (памятников	
	истории	
	и культуры) народов Российской	
	Федерации	
	Регистрационный номер, вид и наименование	-
	объекта недвижимости в едином	
	государственном реестре объектов	
	культурного наследия (памятников истории и	
14.1	культуры) народов Российской Федерации	
	либо регистрационный номер учетной карты	
	объекта, представляющего собой историко-	
	культурную ценность, вид и наименование	
	выявленного объекта культурного наследия	
	Реквизиты решений Правительства	-
	Российской Федерации, органов охраны	
	объектов культурного наследия о включении	
	объекта недвижимости в единый	
14.2	государственный реестр объектов	
14.2	культурного наследия (памятников истории	
	и культуры) народов Российской Федерации	
	либо об отнесении объекта недвижимости к	
	выявленным объектам культурного наследия,	
	подлежащим государственной охране	
	Характеристики всех помещений,	машино-мест в здании,
	сооружении	, ,

характеристики всех помещении, машино-мест в здании, сооружении \_\_\_\_\_ кадастровый номер здания, сооружения (при наличии)

1. Сведения о помещениях, машино-местах, созданных, образованных или характеристики которых подлежат изменению в связи с реконструкцией здания, сооружения

ŀ	(a	Д	lC'	гр	0	BI	ЫЙ	HO	меј	p
---	----	---	-----	----	---	----	----	----	-----	---

№ п/п	Наименование характеристики	Значение характеристики			
1	2	3			
1	Вид объекта недвижимости (помещение, машино-место)	помещение			
2	Ранее присвоенный государственный учетный номер помещения, машино-места (кадастровый, инвентарный или условный номер)	-			
3	Кадастровый номер исходного объекта недвижимости (объектов недвижимости)	-			
4	Номер, тип этажа (этажей), на котором (которых) расположено помещение, машино-место	3 этаж			
	Адрес помещения, машино-места	Оренбургская область, город Оренбур переулок Станочный			
5	<b>Местоположение помещения, машино-</b> <b>места</b>	Российская Федерация, Оренбургская область, город Оренбург городской округ, город Оренбург, переулок Станочный, квартира 26			
	Дополнение местоположения помещения, машино-места	-			

6	Площадь помещения, машино-места (Р), м2	47.5
7	Назначение помещения	жилое
	Вид жилого помещения (квартира,	Квартира
	комната (в квартире), если жилое	1 1
8	помещение расположено в	
	многоквартирном доме	
	Вид (виды) разрешенного использования	Жилое помещение
9	помещения	·
10	Наименование помещения	-
	Кадастровый номер (при наличии) или	-
	обозначение	
11	на плане этажа (или поэтажном плане)	
	квартиры, в которой расположена	
	комната	
	Сведения об отнесении к общему	-
12	имуществу	
12	в многоквартирном доме или к	
	вспомогательным помещениям	
	Сведения об отнесении к	-
1.0	специализированному жилищному фонду	
13	или к жилым помещениям наемного дома	
	социального использования или наемного	
	дома коммерческого использования	
	Сведения о включении помещения в	-
	единый государственный реестр объектов	
14	культурного наследия (памятников	
	истории	
	и культуры) народов Российской	
	<b>Федерации</b> Регистрационный номер, вид и наименование	
	объекта недвижимости в едином	-
	государственном реестре объектов	
	культурного наследия (памятников истории и	
14.1	культуры) народов Российской Федерации	
1	либо регистрационный номер учетной карты	
	объекта, представляющего собой историко-	
	культурную ценность, вид и наименование	
	выявленного объекта культурного наследия	
	Реквизиты решений Правительства	-
	Российской Федерации, органов охраны	
	объектов культурного наследия о включении	
	объекта недвижимости в единый	
14.2	государственный реестр объектов	
14.2	культурного наследия (памятников истории	
	и культуры) народов Российской Федерации	
	либо об отнесении объекта недвижимости к	
	выявленным объектам культурного наследия,	
	подлежащим государственной охране	

Характеристиі сооружении	ки всех помещений, машино-мест в здании,
	кадастровый номер здания, сооружения (при наличии)

Обозначение (номер) помещения, машино-места на плане здания, сооружения, плане этажа 27

2 (кадили 3 Каданедв 4 (кот маш Адро  Мест 5 Допо маш 6 Пло 7 Назв Вид 8 пом мно 9 Вид пом 10 Наи Када	Наименование характеристики  2 д объекта недвижимости (помещение, шино-место) нее присвоенный государственный гный номер помещения, машино-места дастровый, инвентарный условный номер) дастровый номер исходного объекта вижимости (объектов недвижимости) мер, тип этажа (этажей), на котором горых) расположено помещение, шино-место рес помещения, машино-места  стоположение помещения, машино-та  полнение местоположения помещения, шино-места	область, город Оренбург городской




7 Назі Вид ком пом мно 9 Вид пом 10 Наи Кад обоз 11 на і ква	ощадь помещения, машино-места (Р), м2	49.6
8 Ком пом мно 9 Вид пом 10 Наи Кад обоз 11 на г	начение помещения	жилое
9 Вид пом 10 Наи Кад обоз 11 на г ква ком	ц жилого помещения (квартира, ината (в квартире), если жилое иещение расположено в огоквартирном доме	Квартира
Кад обоз 11 на г ква ком	ц (виды) разрешенного использования мещения	Жилое помещение
Кад обоз 11 на г ква ком	менование помещения	-
	дастровый номер (при наличии) или значение плане этажа (или поэтажном плане) пртиры, в которой расположена ината	-
12 иму в мі	едения об отнесении к общему уществу ногоквартирном доме или к помогательным помещениям	-
Све спет 13 или соци дом 14 Све		-

	единый государственный реестр объектов культурного наследия (памятников	
	культурного наследия (памятников истории	
	и культуры) народов Российской Федерации	
	Регистрационный номер, вид и наименование	-
	объекта недвижимости в едином	
	государственном реестре объектов	
	культурного наследия (памятников истории и	
14.1	культуры) народов Российской Федерации	
1	либо регистрационный номер учетной карты	
	объекта, представляющего собой историко-	
	культурную ценность, вид и наименование	
	выявленного объекта культурного наследия	
	Реквизиты решений Правительства	-
	Российской Федерации, органов охраны	
	объектов культурного наследия о включении	
	объекта недвижимости в единый	
14.2	государственный реестр объектов	
14.2	культурного наследия (памятников истории	
	и культуры) народов Российской Федерации	
	либо об отнесении объекта недвижимости к	
	выявленным объектам культурного наследия,	
	подлежащим государственной охране	
	Характеристики всех помещений,	машино-мест в здании,
	сооружении	

Характеристин	ки всех помещен	ий, машино	-мест в	здании,
сооружении _				
	кадастровый но	мер здания, соору	жения (пр	и наличии)

ŀ	Садаст	ровый	номер	
---	--------	-------	-------	--

№ п/п	Наименование характеристики	Значение характеристики
1	2	3
1	Вид объекта недвижимости (помещение, машино-место)	помещение
2	Ранее присвоенный государственный учетный номер помещения, машино-места (кадастровый, инвентарный или условный номер)	-
3	Кадастровый номер исходного объекта недвижимости (объектов недвижимости)	-
4	Номер, тип этажа (этажей), на котором (которых) расположено помещение, машино-место	3 этаж
	Адрес помещения, машино-места	Оренбургская область, город Оренбург, переулок Станочный
5	<b>Местоположение помещения, машино-</b> места	Российская Федерация, Оренбургская область, город Оренбург городской округ, город Оренбург, переулок Станочный, квартира 28
	Дополнение местоположения помещения, машино-места	-

6	Площадь помещения, машино-места (Р), м2	43.5
7	Назначение помещения	жилое
	Вид жилого помещения (квартира,	Квартира
0	комната (в квартире), если жилое	
8	помещение расположено в	
	многоквартирном доме	
9	Вид (виды) разрешенного использования	Жилое помещение
	помещения	
10	Наименование помещения	-
	Кадастровый номер (при наличии) или	-
	обозначение	
11	на плане этажа (или поэтажном плане)	
	квартиры, в которой расположена	
	комната	
	Сведения об отнесении к общему	-
12	имуществу	
12	в многоквартирном доме или к	
	вспомогательным помещениям	
	Сведения об отнесении к	-
1.2	специализированному жилищному фонду	
13	или к жилым помещениям наемного дома	
	социального использования или наемного	
	дома коммерческого использования	
	Сведения о включении помещения в	-
	единый государственный реестр объектов	
14	культурного наследия (памятников	
	истории	
	и культуры) народов Российской	
	<b>Федерации</b> Регистрационный номер, вид и наименование	
	объекта недвижимости в едином	-
	государственном реестре объектов культурного наследия (памятников истории и	
14.1	культурного наследия (памятников истории и культуры) народов Российской Федерации	
17.1	либо регистрационный номер учетной карты	
	объекта, представляющего собой историко-	
	культурную ценность, вид и наименование	
	выявленного объекта культурного наследия	
	Реквизиты решений Правительства	_
	Российской Федерации, органов охраны	
	объектов культурного наследия о включении	
	объекта недвижимости в единый	
1,,2	государственный реестр объектов	
14.2	культурного наследия (памятников истории	
	и культуры) народов Российской Федерации	
	либо об отнесении объекта недвижимости к	
	выявленным объектам культурного наследия,	
	подлежащим государственной охране	

Характеристики всех помещений, машино-мест в здании, сооружении	
	кадастровый номер здания, сооружения (при наличии)

Обозначение (номер) помещения, машино-места на плане здания, сооружения, плане этажа 29

<u>№ п/п</u> 1 1	Наименование характеристики 2	Значение характеристики 3
		3
	Вид объекта недвижимости (помещение, машино-место)	помещение
2	Ранее присвоенный государственный учетный номер помещения, машино-места (кадастровый, инвентарный или условный номер)	-
3	Кадастровый номер исходного объекта недвижимости (объектов недвижимости)	-
4	Номер, тип этажа (этажей), на котором (которых) расположено помещение, машино-место	4 этаж
	Адрес помещения, машино-места	Оренбургская область, город Оренбург, переулок Станочный
5	Местоположение помещения, машино- места	Российская Федерация, Оренбургская область, город Оренбург городской округ, город Оренбург, переулок Станочный, квартира 29
	Дополнение местоположения помещения, машино-места	-
6	Площадь помещения, машино-места (Р), м2	43.5
7	Назначение помещения	жилое
8	Вид жилого помещения (квартира, комната (в квартире), если жилое помещение расположено в многоквартирном доме	Квартира
9	Вид (виды) разрешенного использования помещения	Жилое помещение
10	Наименование помещения	-
11	Кадастровый номер (при наличии) или обозначение на плане этажа (или поэтажном плане) квартиры, в которой расположена комната	-
12	Сведения об отнесении к общему имуществу в многоквартирном доме или к вспомогательным помещениям	-
13	Сведения об отнесении к специализированному жилищному фонду или к жилым помещениям наемного дома социального использования или наемного дома коммерческого использования Сведения о включении помещения в	_

	единый государственный реестр объектов	
	культурного наследия (памятников	
	истории	
	и культуры) народов Российской	
	Федерации	
	Регистрационный номер, вид и наименование	-
	объекта недвижимости в едином	
	государственном реестре объектов	
	культурного наследия (памятников истории и	
14.1	культуры) народов Российской Федерации	
	либо регистрационный номер учетной карты	
	объекта, представляющего собой историко-	
	культурную ценность, вид и наименование	
	выявленного объекта культурного наследия	
	Реквизиты решений Правительства	-
	Российской Федерации, органов охраны	
	объектов культурного наследия о включении	
	объекта недвижимости в единый	
14.2	государственный реестр объектов	
17.2	культурного наследия (памятников истории	
	и культуры) народов Российской Федерации	
	либо об отнесении объекта недвижимости к	
	выявленным объектам культурного наследия,	
	подлежащим государственной охране	
	Характеристики всех помещений,	машино-мест в здании,
	соопужении	

сооружении \_\_\_\_\_ кадастровый номер здания, сооружения (при наличии)

1. Сведения о помещениях, машино-местах, созданных, образованных или характеристики которых подлежат изменению в связи с реконструкцией здания, сооружения

K	Садаст	ровый	номер	)
r	хадаст	ровыи	номер	

№ п/п	Наименование характеристики	Значение характеристики
1	2	3
1	Вид объекта недвижимости (помещение, машино-место)	помещение
2	Ранее присвоенный государственный учетный номер помещения, машино-места (кадастровый, инвентарный или условный номер)	-
3	Кадастровый номер исходного объекта недвижимости (объектов недвижимости)	-
4	Номер, тип этажа (этажей), на котором (которых) расположено помещение, машино-место	4 этаж
	Адрес помещения, машино-места	Оренбургская область, город Оренбург, переулок Станочный
5	<b>Местоположение помещения, машино-</b> <b>места</b>	Российская Федерация, Оренбургская область, город Оренбург городской округ, город Оренбург, переулок Станочный, квартира 30
	Дополнение местоположения помещения, машино-места	-

6	Площадь помещения, машино-места (Р), м2	47.6
7	Назначение помещения	жилое
-	Вид жилого помещения (квартира,	Квартира
	комната (в квартире), если жилое	
8	помещение расположено в	
	многоквартирном доме	
	Вид (виды) разрешенного использования	Жилое помещение
9	помещения	·
10	Наименование помещения	-
	Кадастровый номер (при наличии) или	-
	обозначение	
11	на плане этажа (или поэтажном плане)	
	квартиры, в которой расположена	
	комната	
	Сведения об отнесении к общему	-
12	имуществу	
12	в многоквартирном доме или к	
	вспомогательным помещениям	
	Сведения об отнесении к	-
	специализированному жилищному фонду	
13	или к жилым помещениям наемного дома	
	социального использования или наемного	
	дома коммерческого использования	
	Сведения о включении помещения в	-
	единый государственный реестр объектов	
14	культурного наследия (памятников	
	истории	
	и культуры) народов Российской	
	<b>Федерации</b> Регистрационный номер, вид и наименование	
	объекта недвижимости в едином	-
	государственном реестре объектов	
	культурного наследия (памятников истории и	
14.1	культурного наследия (памятников истории и культуры) народов Российской Федерации	
17.1	либо регистрационный номер учетной карты	
	объекта, представляющего собой историко-	
	культурную ценность, вид и наименование	
	выявленного объекта культурного наследия	
	Реквизиты решений Правительства	_
	Российской Федерации, органов охраны	
	объектов культурного наследия о включении	
	объекта недвижимости в единый	
142	государственный реестр объектов	
14.2	культурного наследия (памятников истории	
	и культуры) народов Российской Федерации	
	либо об отнесении объекта недвижимости к	
	выявленным объектам культурного наследия,	
	подлежащим государственной охране	

Характеристики всех помещений, машино-мест в здании, сооружении	
	кадастровый номер здания, сооружения (при наличии)

Обозначение (номер) помещения, машино-места на плане здания, сооружения, плане этажа 31

№ п/п	Наименование характеристики	Значение характеристики
1	2	3
1	Вид объекта недвижимости (помещение, машино-место)	помещение
	Ранее присвоенный государственный	-
2	учетный номер помещения, машино-места	
Z	(кадастровый, инвентарный	
	или условный номер)	
3	Кадастровый номер исходного объекта	-
3	недвижимости (объектов недвижимости)	
	Номер, тип этажа (этажей), на котором	4 этаж
4	(которых) расположено помещение,	
	машино-место	
	Адрес помещения, машино-места	Оренбургская область, город Оренбург
		переулок Станочный
	Местоположение помещения, машино-	Российская Федерация, Оренбургская
5	места	область, город Оренбург городской
J		округ, город Оренбург, переулов
		Станочный, квартира 31
	Дополнение местоположения помещения,	-
	машино-места	
6	Площадь помещения, машино-места (Р), м2	50.2
7	Назначение помещения	жилое
	Вид жилого помещения (квартира,	Квартира
8	комната (в квартире), если жилое	
	помещение расположено в	
	многоквартирном доме	ATC.
9	Вид (виды) разрешенного использования	Жилое помещение
10	помещения	
10	Наименование помещения	-
	Кадастровый номер (при наличии) или обозначение	-
11	на плане этажа (или поэтажном плане)	
11	квартиры, в которой расположена	
	комната	
	Сведения об отнесении к общему	_
	имуществу	
12	в многоквартирном доме или к	
	вспомогательным помещениям	
	Сведения об отнесении к	_
	специализированному жилищному фонду	
13	или к жилым помещениям наемного дома	
-	социального использования или наемного	
	дома коммерческого использования	
14	Сведения о включении помещения в	-

	единый государственный реестр объектов культурного наследия (памятников	
	истории	
	и культуры) народов Российской	
	Федерации	
	Регистрационный номер, вид и наименование	-
	объекта недвижимости в едином	
	государственном реестре объектов	
	культурного наследия (памятников истории и	
14.1	культуры) народов Российской Федерации	
	либо регистрационный номер учетной карты	
	объекта, представляющего собой историко-	
	культурную ценность, вид и наименование	
	выявленного объекта культурного наследия	
	Реквизиты решений Правительства	-
	Российской Федерации, органов охраны	
	объектов культурного наследия о включении	
	объекта недвижимости в единый	
14.2	государственный реестр объектов	
17.2	культурного наследия (памятников истории	
	и культуры) народов Российской Федерации	
	либо об отнесении объекта недвижимости к	
	выявленным объектам культурного наследия,	
	подлежащим государственной охране	
	Характеристики всех помещений,	машино-мест в здании,
	сооружении	
	кадастровый номер з	дания, сооружения (при наличии)

ŀ	Садаст	ровый	номер	
---	--------	-------	-------	--

№ п/п	Наименование характеристики	Значение характеристики	
1	2	3	
1	<b>Вид объекта недвижимости (помещение,</b> машино-место) помещение		
2	Ранее присвоенный государственный учетный номер помещения, машино-места (кадастровый, инвентарный или условный номер)	-	
3	Кадастровый номер исходного объекта недвижимости (объектов недвижимости)	-	
4	Номер, тип этажа (этажей), на котором (которых) расположено помещение, машино-место		
	Адрес помещения, машино-места	Оренбургская область, город Оренбург, переулок Станочный	
5	Местоположение помещения, машино- места	Российская Федерация, Оренбургская область, город Оренбург городской округ, город Оренбург, переулок Станочный, квартира 32	
	Дополнение местоположения помещения, машино-места	-	

6	Площадь помещения, машино-места (Р), м2	43.7
7	Назначение помещения	жилое
	Вид жилого помещения (квартира,	Квартира
	комната (в квартире), если жилое	1 1
8	помещение расположено в	
	многоквартирном доме	
_	Вид (виды) разрешенного использования	Жилое помещение
9	помещения	
10	Наименование помещения	
	Кадастровый номер (при наличии) или	-
	обозначение	
11	на плане этажа (или поэтажном плане)	
	квартиры, в которой расположена	
	комната	
	Сведения об отнесении к общему	-
12	имуществу	
12	в многоквартирном доме или к	
	вспомогательным помещениям	
	Сведения об отнесении к	-
	специализированному жилищному фонду	
13	или к жилым помещениям наемного дома	
	социального использования или наемного	
	дома коммерческого использования	
	Сведения о включении помещения в	-
	единый государственный реестр объектов	
14	культурного наследия (памятников	
	истории	
	и культуры) народов Российской	
	Федерации	
	Регистрационный номер, вид и наименование объекта недвижимости в едином	-
	государственном реестре объектов	
	культурного наследия (памятников истории и	
14.1	культурного наследия (памятников истории и культуры) народов Российской Федерации	
17.1	либо регистрационный номер учетной карты	
	объекта, представляющего собой историко-	
	культурную ценность, вид и наименование	
	выявленного объекта культурного наследия	
	Реквизиты решений Правительства	-
	Российской Федерации, органов охраны	
	объектов культурного наследия о включении	
	объекта недвижимости в единый	
142	государственный реестр объектов	
14.2	культурного наследия (памятников истории	
	и культуры) народов Российской Федерации	
	либо об отнесении объекта недвижимости к	
	выявленным объектам культурного наследия,	
	подлежащим государственной охране	

## Заключение кадастрового инженера

Настоящий технический план здания подготовлен для ввода в эксплуатацию здания - многоквартирного дома. Количество этажей -5, в т.ч. подземный -1.

Общая площадь строения -2403,4кв.м.,

в том числе:

площадь мест общего пользования 629,8 кв.м.

Общая площадь жилых помещений (за исключением балконов) – 1480,9 кв.м.

Площадь балконов с понижающим коэффициентом 0,3 – 10,8 кв.м.

Количество квартир всего - 32 шт.

в том числе:

1-комнатные - 16/699,8 кв.м.

3-комнатные - 16/781,1 кв.м

Благоустройство жилой площади:

водопровод – центральный

канализация – центральная

отопление – индивидуальное поквартирное

горячее водоснабжение – от газового котла

Строительный объем всего – 8479,7 куб.м., в т.ч. подземной части 1889,4 куб.м.

Материалы фундаментов – монолитная железобетонная плита

Материалы стен – кирпичная кладка с утеплением теплоэффективными материалами

Материалы перекрытий – железобетонные панели


Материалы кровли – гидроизоляционное покрытие

Здание находится в пределах земельного участка (земельных участков) с кадастровым(и) номером (номерами): 56:44:0310002:1119.

Кадастровый инженер Алибаев Артур Гарифуллаевич является членом Некоммерческой саморегулируемой организации Ассоциация "Гильдия Кадастровых Инженеров". Номер в государственном реестре СРО: № 011 от 31 Октября 2016 года. Уникальный регистрационный номер члена саморегулируемой организации кадастровых инженеров в реестре членов саморегулируемой организации кадастровых инженеров и дата внесения сведений о физическом лице в такой реестр: 956 от 11.11.2016. Номер в государственном реестре лиц, осуществляющих кадастровую деятельность - 29421. Страховой номер индивидуального лицевого счета в системе обязательного пенсионного страхования Российской Федерации (СНИЛС) кадастрового инженера 144-293-559 71. Договор подряда № 50/24 на выполнение кадастровых работ от 21.03.2024 г.

# Схема геодезических построений

Кушкуль (Дальняя Каргалинская), пир. 3 кл.

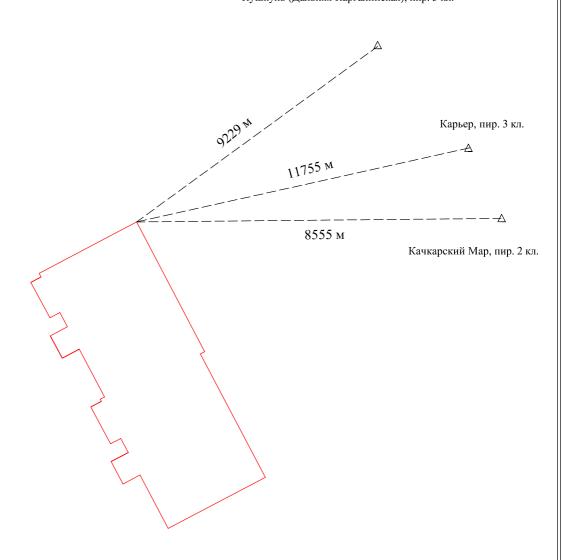


#### Условные обозначения:

△ - исходный пункт 0440 полиг.знак
 — - вновь образованная часть контура, сведения о которой достаточны для определения ее местоположения

- — — — - линия определенная GPS приемником


# Схема расположения здания (части здания) на земельном участке

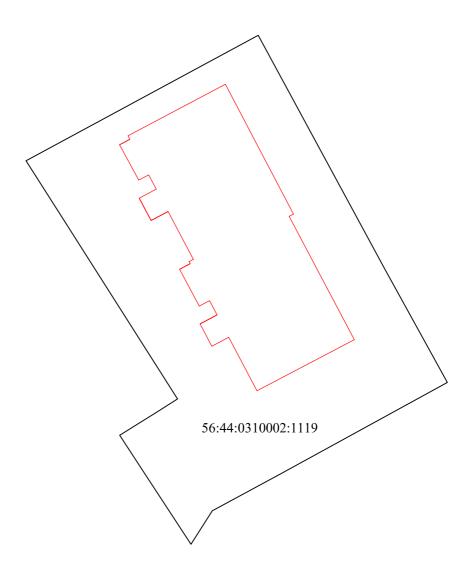

#### Условные обозначения:

- граница земельного участка

56:44:0310002:1119 - обозначение земельного участка

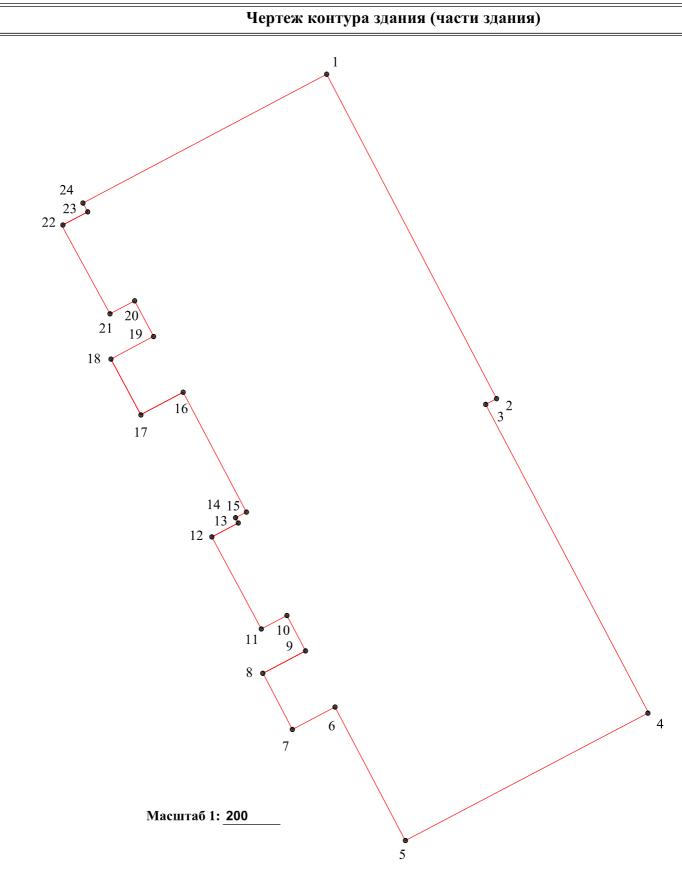


### Условные обозначения:


•1

-вновь образованная часть контура, сведения о которой достаточны для определения ее местоположения

-характерная точка контура, сведения о которой позволяют однозначно определить ее положение на местности

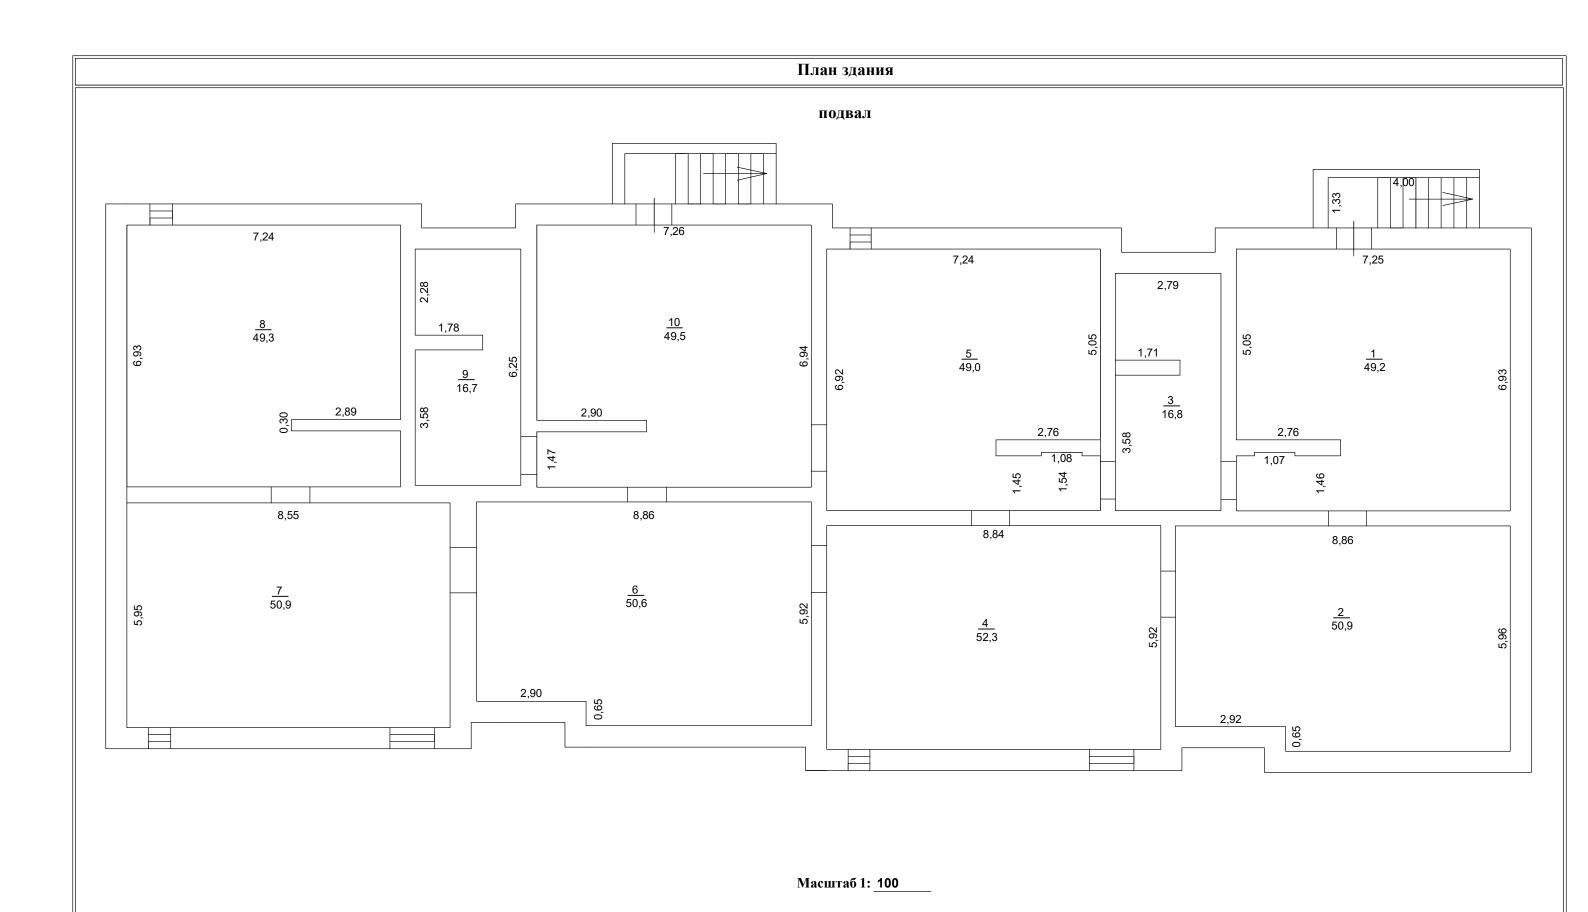

Условные обозначения:

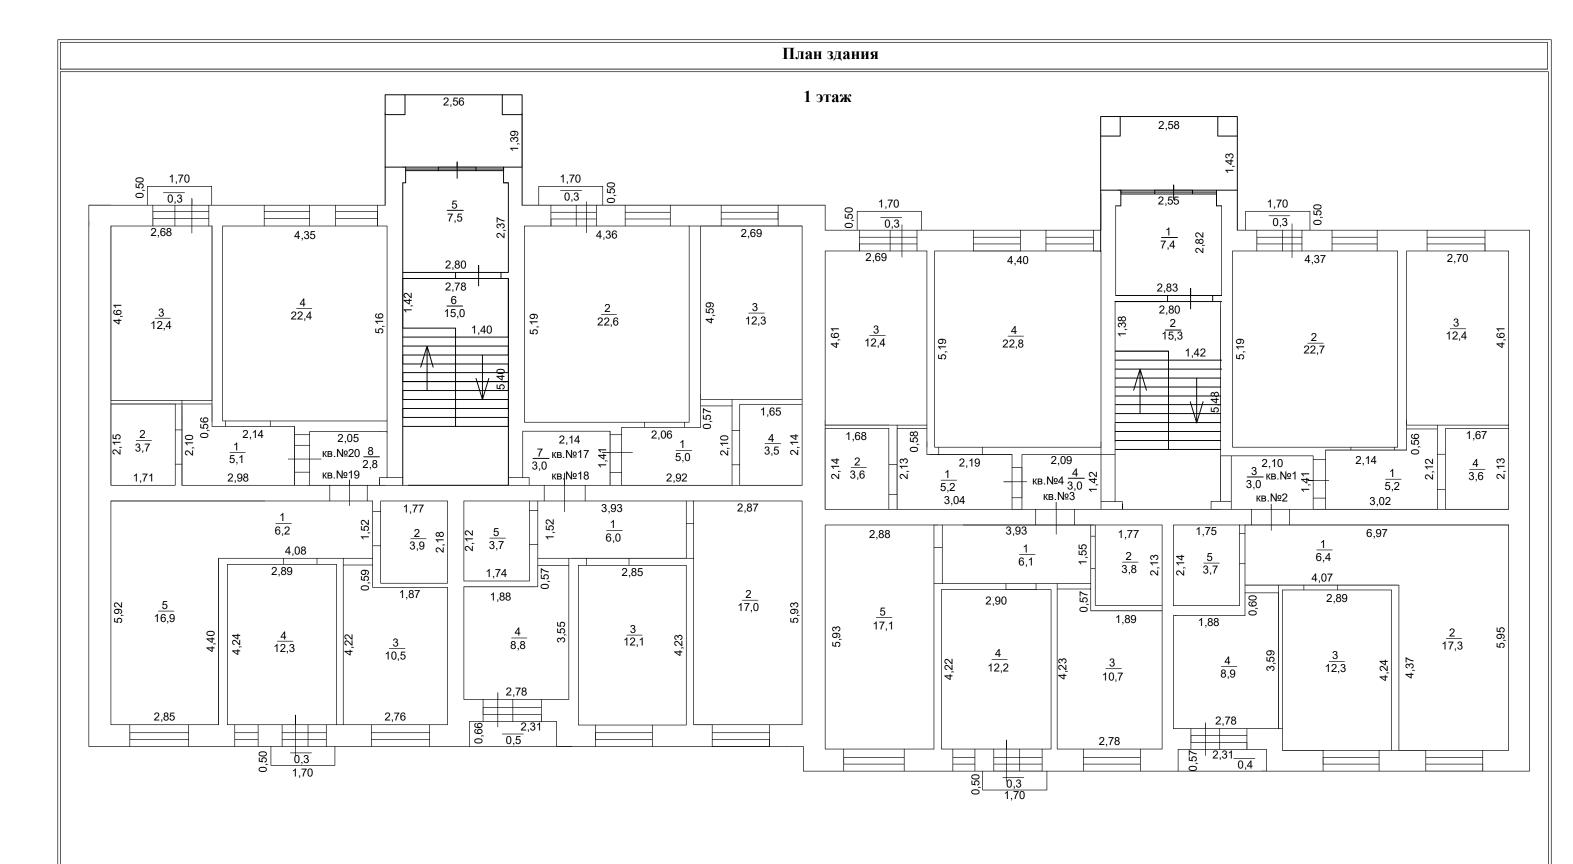


Масштаб 1: 100

#### Условные обозначения:

# План здания

# 2 этаж

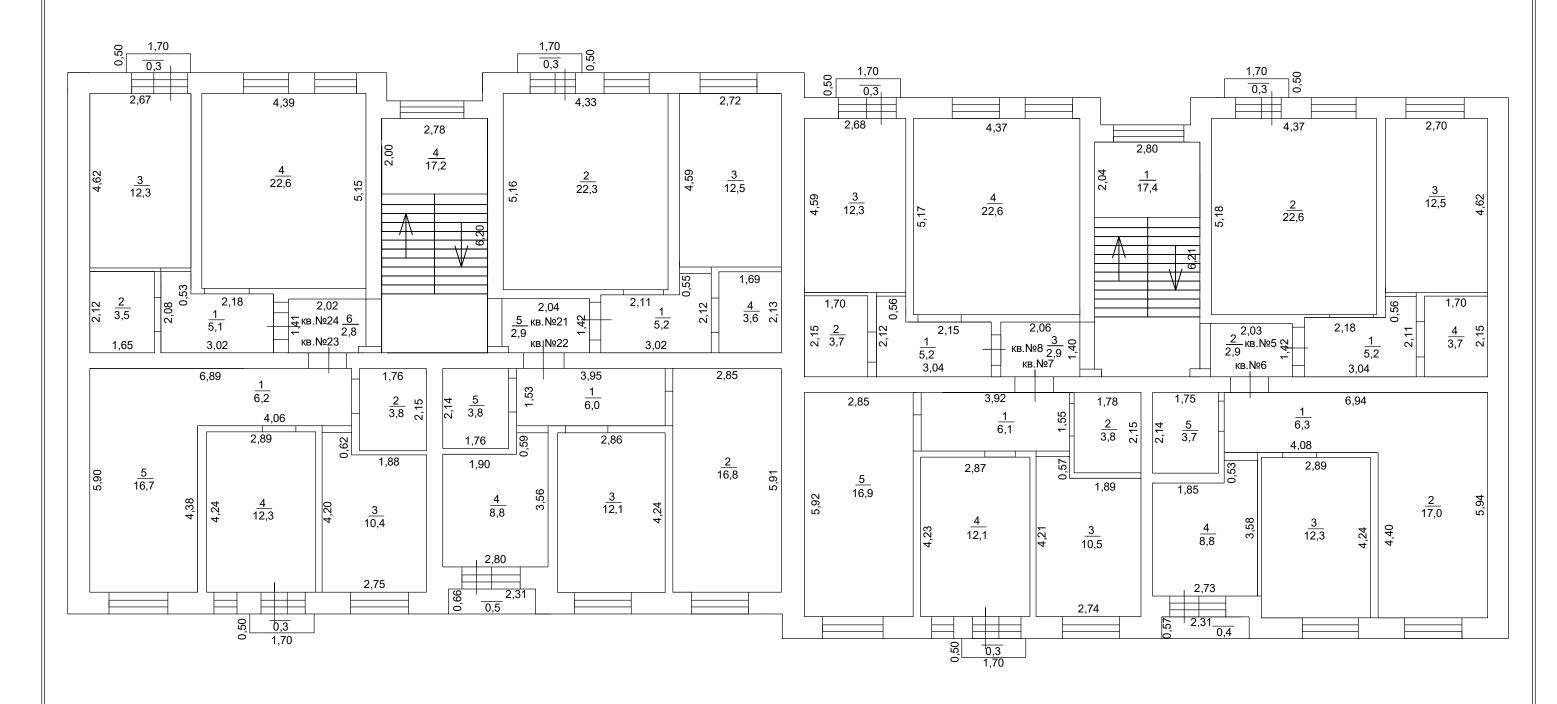


Масштаб 1: 100

#### Условные обозначения:

## План здания

# 3 этаж

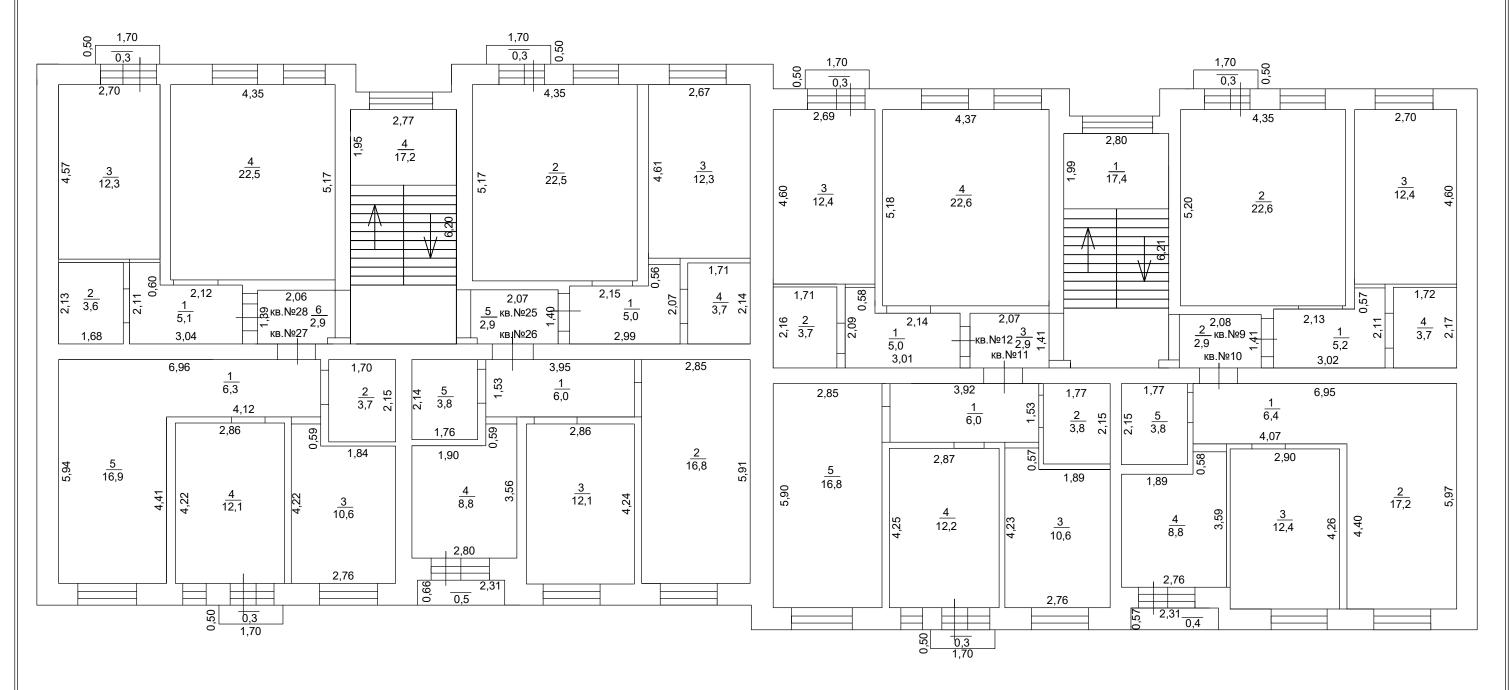


Масштаб 1: 100

#### Условные обозначения:

## План здания

## 4 этаж

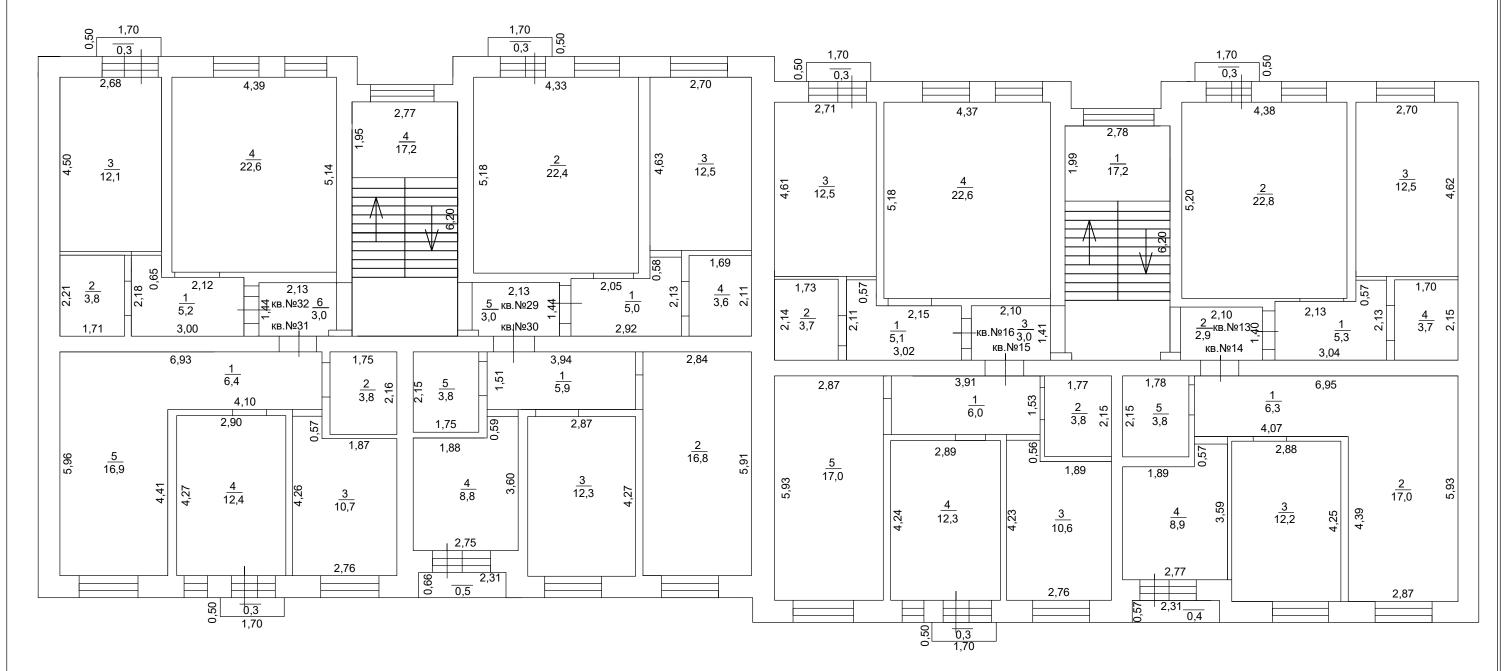

Масштаб 1: 100

#### Условные обозначения:



# Департамент градостроительства и земельных отношений администрации города Оренбурга

<b>[ействие</b> настоящего разрешения п	The state of the s
ачальник ДГ и 30 администрации	г. Оренбурга
20 » 12 2023 r.	M.II

Кому Общество с ограниченной ответственностью «РеалСтрой»; генеральный директор Какауридзе Каха Шалвович; адрес: Оренбургская обл., г. Оренбург, Шарлыкское шоссе, д. 1, офис 318; ИНН 5610140914; тел: 8-961-929-48-82

У РАЗРЕШЕНИЕ НА СТРОИТЕЛЬСТВО

Дата 12.01.2022

№ 56-301000-001-2022

Департамент градостроительства и земельных отношений

(наименование уполномоченного федерального органа исполнительной власти или органа исполнительной власти субъекта Российской Федерации, или органа

#### администрации города Оренбурга

местного самоуправления, осуществляющих выдачу разрешения на строительство. Государственная корпорация по атомной энергии "Росатом")

в соответствии со статьей 51 Градостроительного кодекса Российской Федерации разрешает:

1	Строительство объекта капитального строител	пьства
2	Наименование объекта капитального строительства (этапа) в соответствии с проектной документацией	4-х этажный жилой дом, расположенный (кад. № 56:44:0310002:1119) по пер. Станочному в г. Оренбурге. Жилой дом № 1
2.1	Наименование организации, выдавшей положительное заключение экспертизы проектной документации, и в случаях, предусмотренных законодательством Российской Федерации, реквизиты приказа об утверждении положительного заключения государственной экологической экспертизы	ООО «ЦЕНТР ЭКСПЕРТИЗ»
2.2	Регистрационный номер и дата выдачи положительного заключения экспертизы проектной документации и в случаях, предусмотренных законодательством Российской Федерации, реквизиты приказа об утверждении положительного заключения государственной экологической экспертизы  № 56-2-1-3-074131-20  от 06.12.2021	
3	Кадастровый номер земельного участка (земельных участков), в пределах которого (которых) расположен или планируется расположение объекта капитального строительства	56:44:031002:1119
	Номер кадастрового квартала (кадастровых кварталов), в пределах которого (которых) расположен или планируется расположение объекта капитального строительства	56:44:031002

	Кадастровый номер рекон капитального строительства	струируемого об	ъекта	-	
3.1		о градостроительном плане		№ 56301000-10833 om 20.06.2019	
3.3	Сведения о проектной д капитального строительству, реконструкци сохранения объекта культу которых затрагиваются кон характеристики надежности и	ва, планируемог ии, проведению урного наследия, структивные и д	работ при ругие	ООО «Архстройсервис», 2021; ООО «Фундаментстройпроект	
4	Краткие проектные характер строительства, объекта культурного насле надежности и безопасности т	оистики для строи стурного наследия сдия затрагиваются	тельст і, если	при проведении работ и	по сохранению
	Общая площадь (кв. м):	2395,7	Плоц	щадь участка (кв. м): 1964,0	
	Объем (куб. м):	8479,7		ом числе дземной части (куб. м):	
	Количество этажей (шт.):	5	-	сота (м):	
	Количество подземных этажей (шт.):	1	Вмес	естимость (чел.):	
	Площадь застройки (кв.м):	558,5			
	Иные показатели:	Общая площадь здания выше отм. $0.000 - 1919,2$ кв. м; Строительный объем здания выше отм. $0.000 - 6590,3$ куб. м; Площадь помещений выше отм. $0.000 - 1667,4$ кв. м; Площадь помещений выше и ниже отм. $0.000 - 2105,2$ кв. м; Общая площадь квартир $-1473,6$ кв.м; Количество квартир $-32$ шт, в том числе: $-1$ -комнатных $-16$ шт.; $-2$ -комнатных $-16$ шт.			
5	Адрес (местоположение) объекта:	Российская Федерация, Оренбургская область, городской округ город Оренбург, Оренбург город, переулок Станочный, земельный участок расположен в западной части кадастрового квартала 56:44:0310002			

Срок действия настоящего разрешения – до "<u>12</u>" <u>ноября</u> 20 22 г. в соответствии с \_ проектом организации строительства

(подпись)

Начальник департамента градостроительства и земельных отношений администрации города Оренбурга

(должность)

января 20 22

М.П.

" 12 "

Действие настоящего разрешения

продлено до "34 "

2024 г.

администрация

М.С. Корбан

(расшифровка подписи)

(должность)

М.П.

пронумеровано и прошнуровано на 12 листах
Заместитель начальника
департамента — начальник
управления градостроительства
и земленользования